

DEPARTEMENT DE l'Aisne

COMMUNE DE ATHIES SOUS LAON

Plan Local d'Urbanisme

Document graphique n°5.2-B

Plans de récolement des réseaux
d'alimentation en eau potable




"Vu pour être annexé à la
délibération du

14 octobre 2013

approuvant le
Plan Local d'Urbanisme"

Cachet de la Mairie et
Signature du Maire :

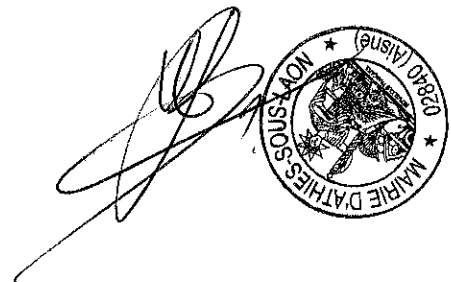

géogram
ENVIRONNEMENT - URBANISME

GEOGRAM sarl

16 rue Rayet Liénart - 51420 WITRY-LES-REIMS

Tél. : 03.26.50.36.86 - Fax : 03.26.50.36.80


bureau.etudes@geogram.fr

ATHIES-sous-LAON
Eau Potable
Réseau de Distribution
Echelle: 1/500
Route de Liesse (Partie ouest)

Légende

•	Bouche à clé	-----	Bord chaussée
⊕	Borne incendie	-----	Bordure type A2
⊖	Bouche de lavage	-----	Cadreaux double type CC
⊞	Vanne d'arrêt	-----	Bordure type T2
⊟	Purge	-----	Bordure gravillonnée type T2
		-----	Bordure type T1
		-----	Bordure pavée

Levé et dressé par P. GANDON, Ingénieur-E.S.T., Géomètre-Expert à Laon
Décembre 1991

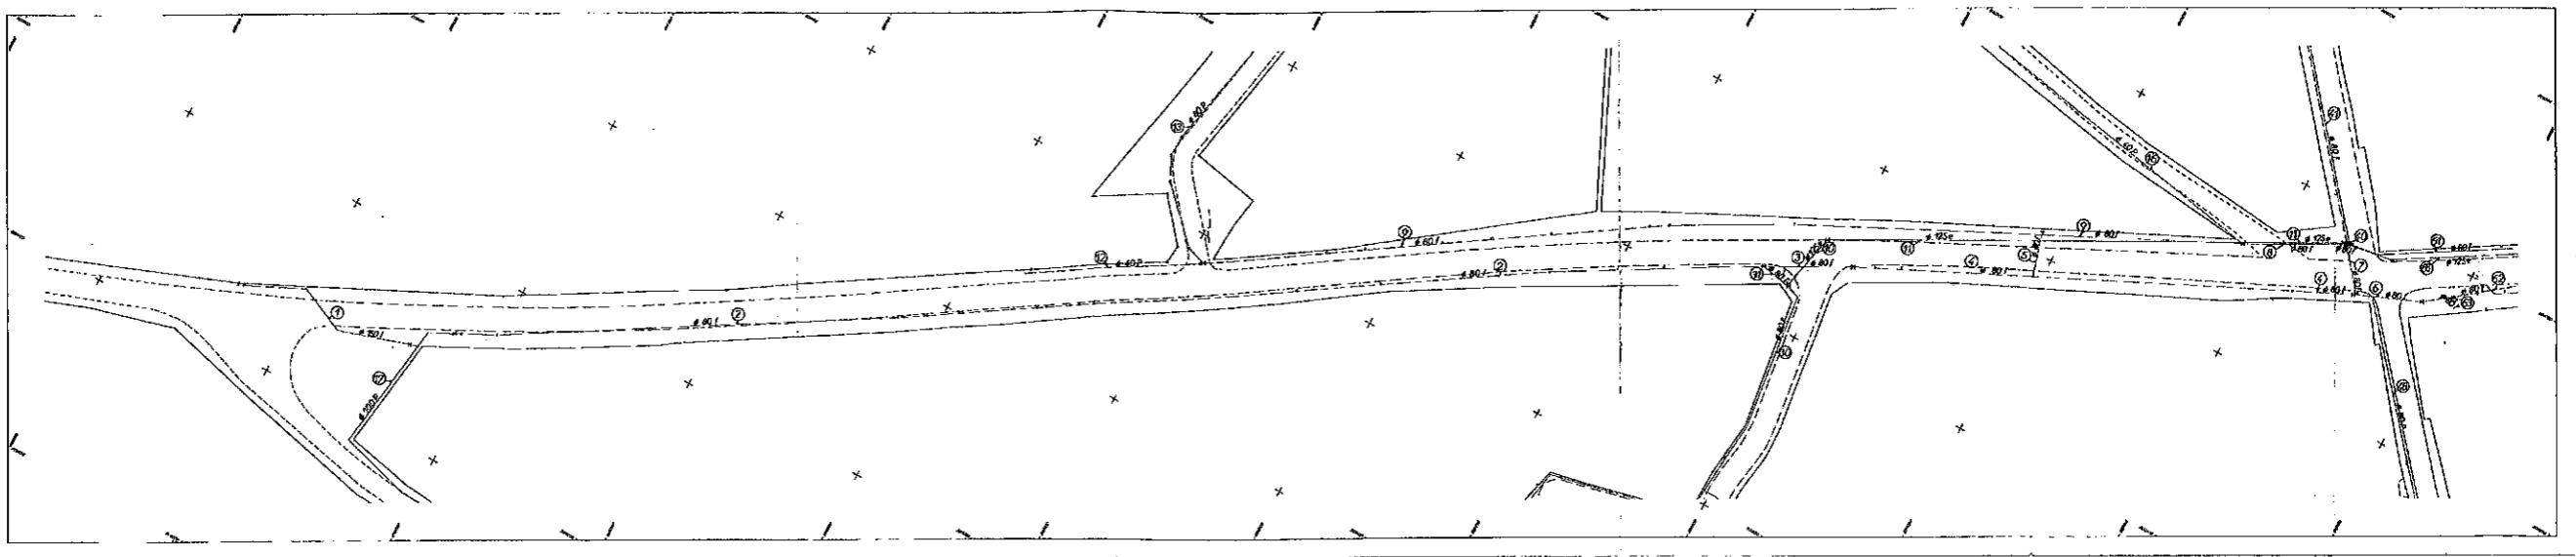


ATHIES-sous-LAON
Eau Potable
Réseau de Distribution
Echelle: 1/500
Route de Liesse (Partie centrale)

Légende

•	Bouche à clé	-----	Bord chaussée
⊕	Borne incendie	-----	Bordure type A2
⊖	Bouche de lavage	-----	Cadreaux double type CC
⊞	Vanne d'arrêt	-----	Bordure type T2
⊟	Purge	-----	Bordure gravillonnée type T2
		-----	Bordure type T1
		-----	Bordure pavée

Levé et dressé par P. GANDON, Ingénieur-E.S.T., Géomètre-Expert à Laon
Décembre 1991

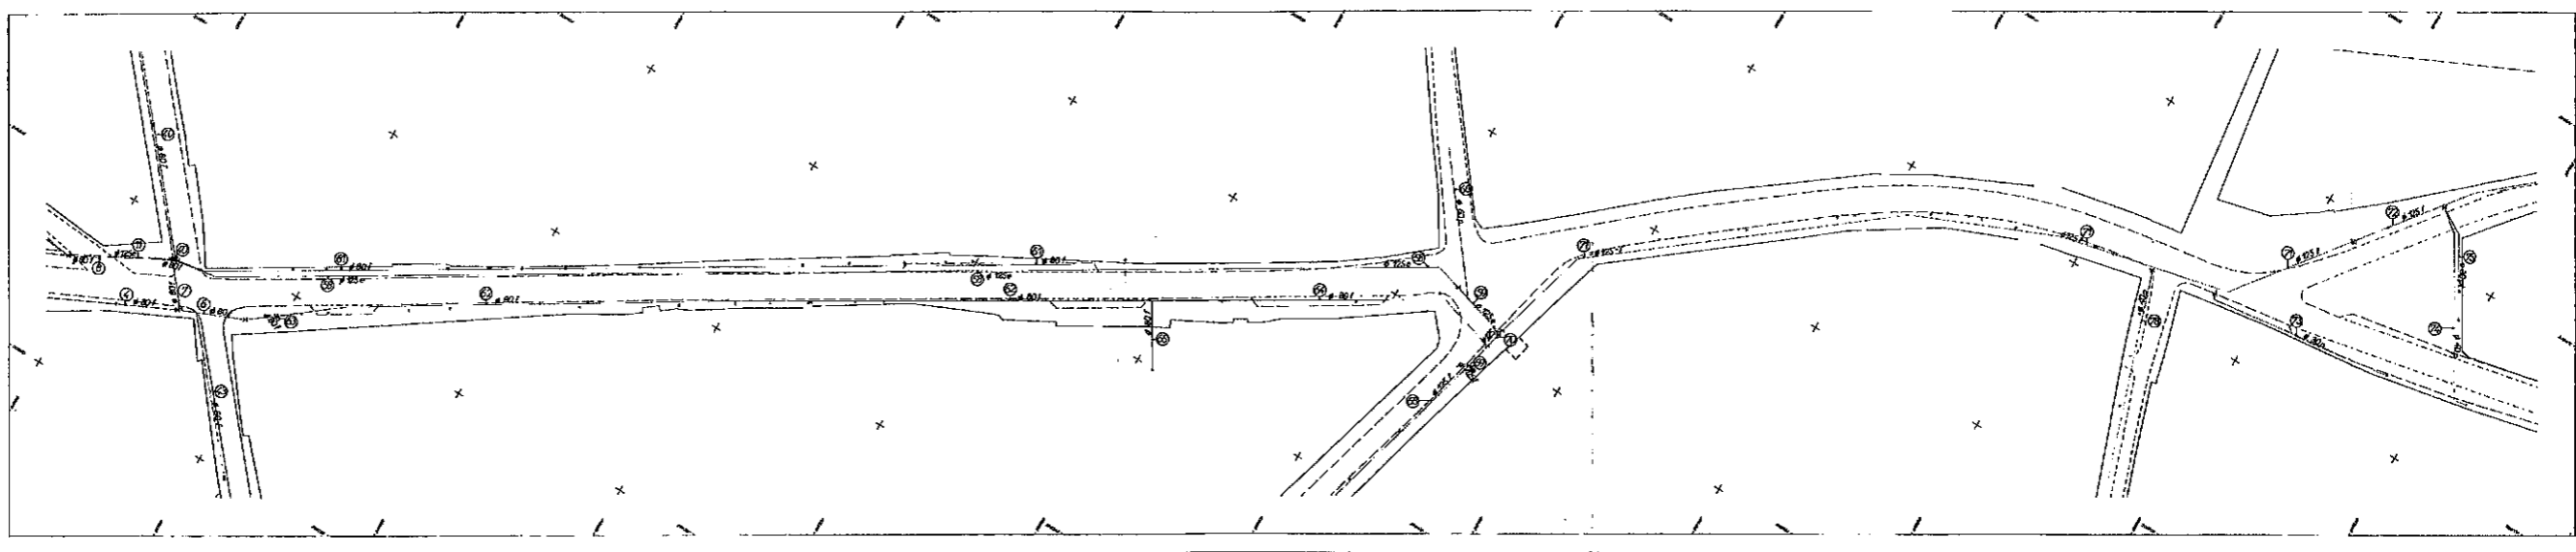


ATHIES-sous-LAON
Eau Potable
Réseau de Distribution
Echelle: 1/500
Route de Liesse (Partie est)

Légende

•	Bouche à clé	-----	Bord chaussée
⊕	Borne incendie	-----	Bordure type A2
⊖	Bouche de lavage	-----	Cadreaux double type CC
⊞	Vanne d'arrêt	-----	Bordure type T2
⊟	Purge	-----	Bordure gravillonnée type T2
		-----	Bordure type T1
		-----	Bordure pavée

Levé et dressé par P. GANDON, Ingénieur-E.S.T., Géomètre-Expert à Laon
Décembre 1991

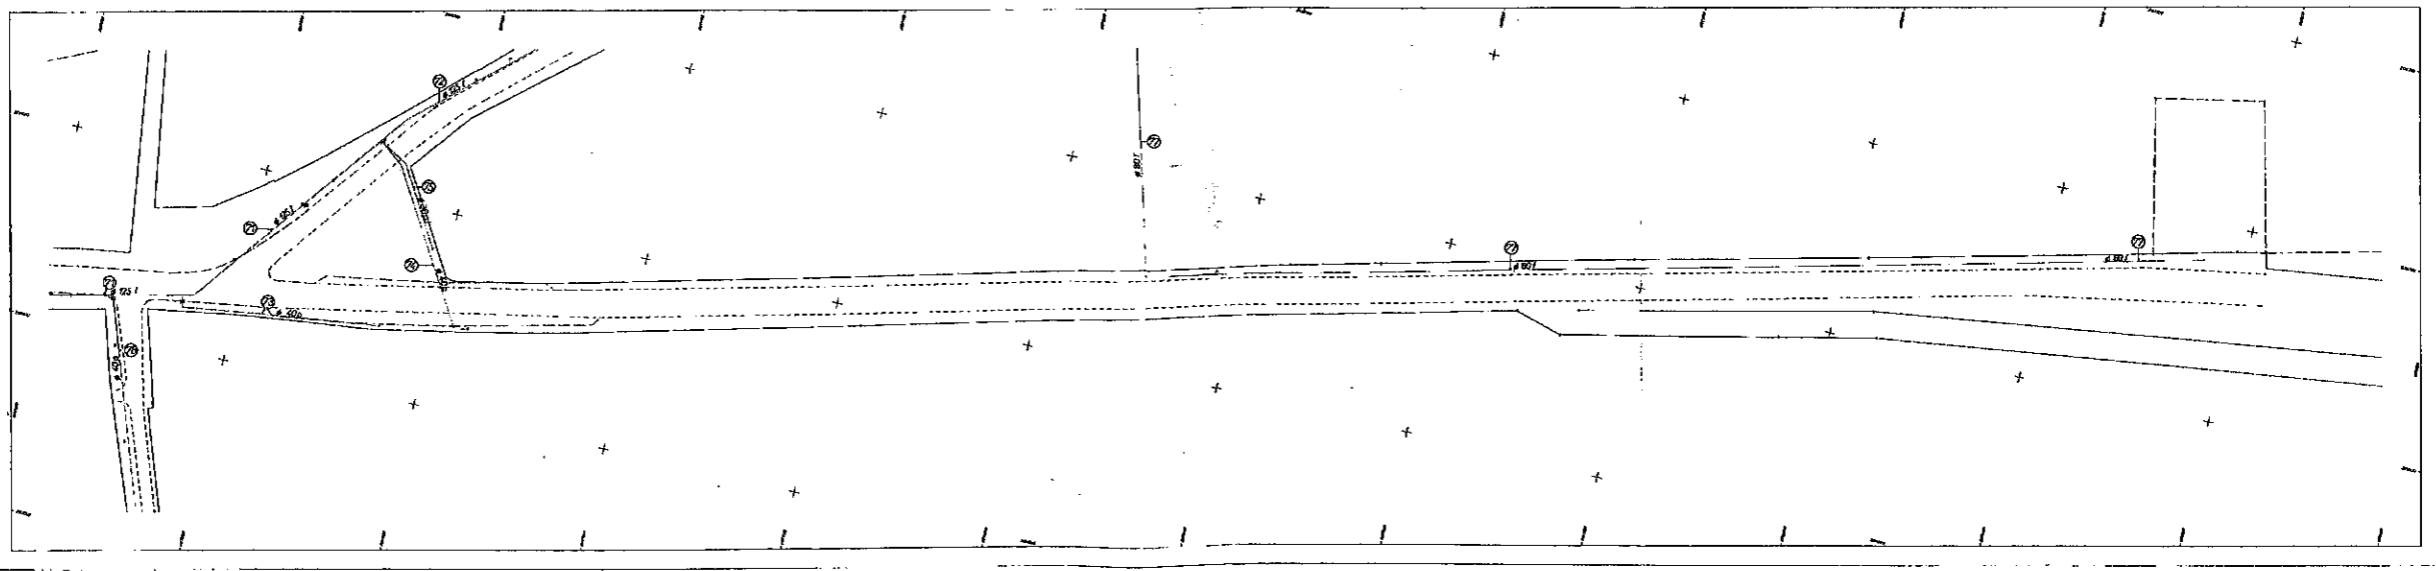

ATHIES-sous-LAON

Eau Potable

Réseau de Distribution


Echelle: 1/500

Rue Antoine de SAINT EXUPERY
Rue des Cosmonautes
Rue Marcel CACHIN
Rue Jean MERMOZ

Légende

○	Bouche à clé	-----	Bord chaussée
⊕	Borne incendie	-----	Bordure type A2
⊞	Bouche de lavage	-----	Canaiveau double type CC
⊞	Vanne d'arrêt	-----	Bordure type T2
⊞	Purge	-----	Bordure gravillonnée type T2
		-----	Bordure type T1
		-----	Bordure pavée

Levé et dressé par P. GANDON, Ingénieur-E.S.G.T., Géomètre-Expert à Laon
Décembre 1991

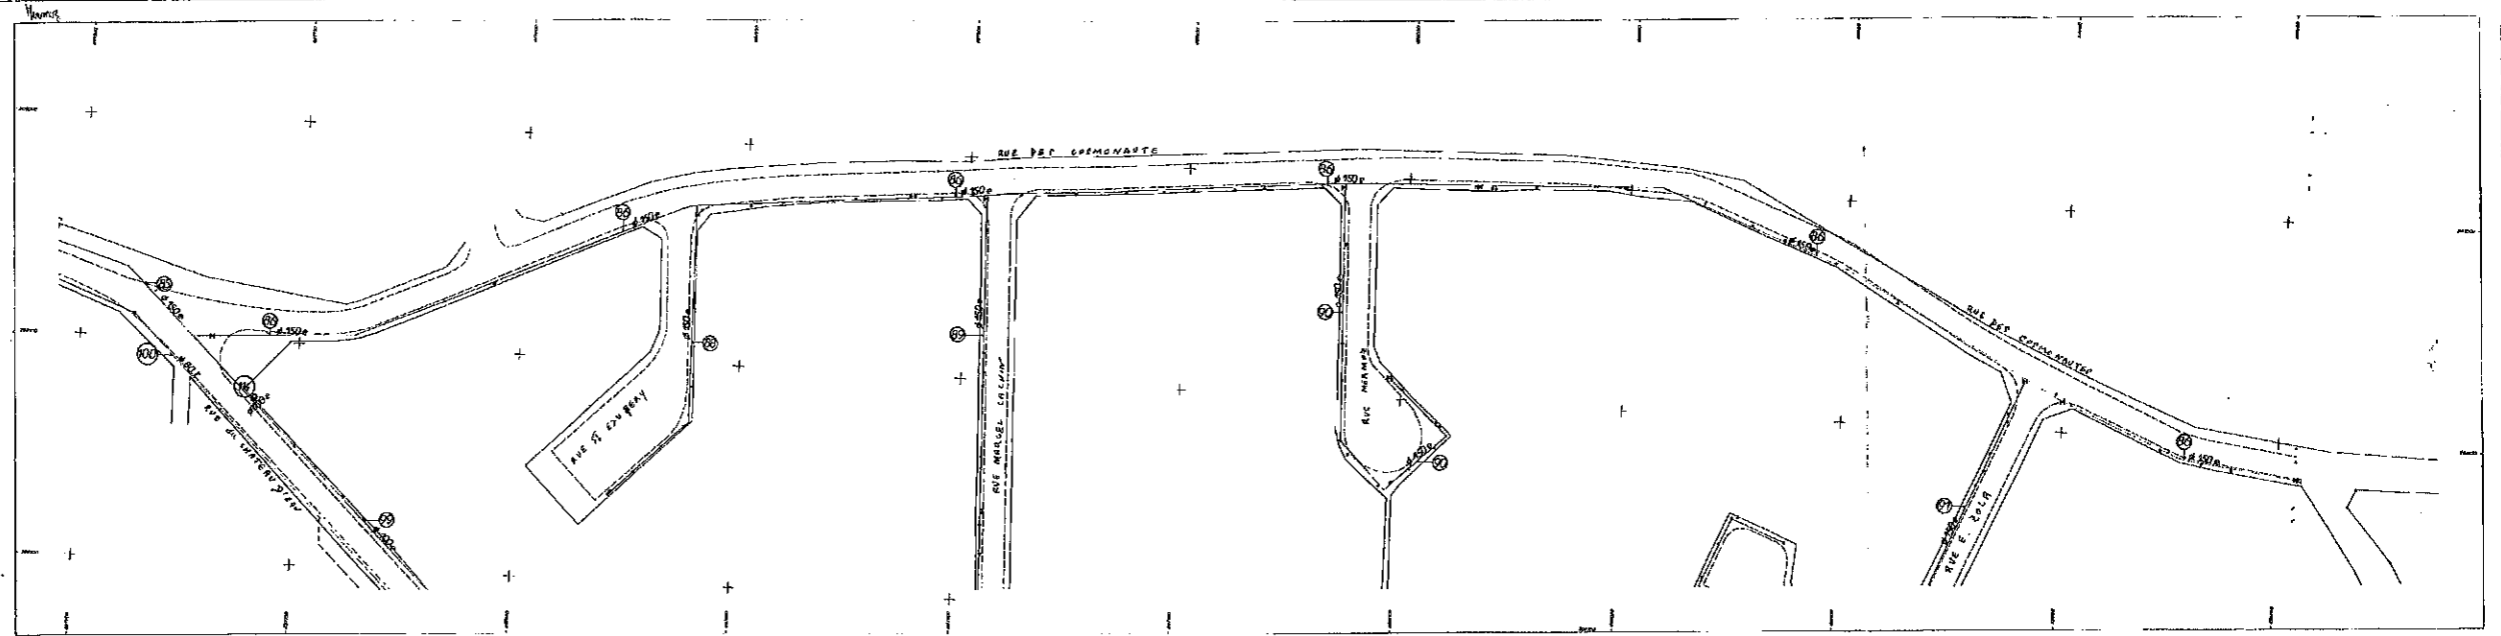

ATHIES-sous-LAON

Eau Potable

Réseau de Distribution


Echelle: 1/500

Rue de Bruyères

Légende

○	Bouche à clé	-----	Bord chaussée
⊕	Borne incendie	-----	Bordure type A2
⊞	Bouche de lavage	-----	Canaiveau double type CC
⊞	Vanne d'arrêt	-----	Bordure type T2
⊞	Purge	-----	Bordure gravillonnée type T2
		-----	Bordure type T1
		-----	Bordure pavée

Levé et dressé par P. GANDON, Ingénieur-E.S.G.T., Géomètre-Expert à Laon
Décembre 1991

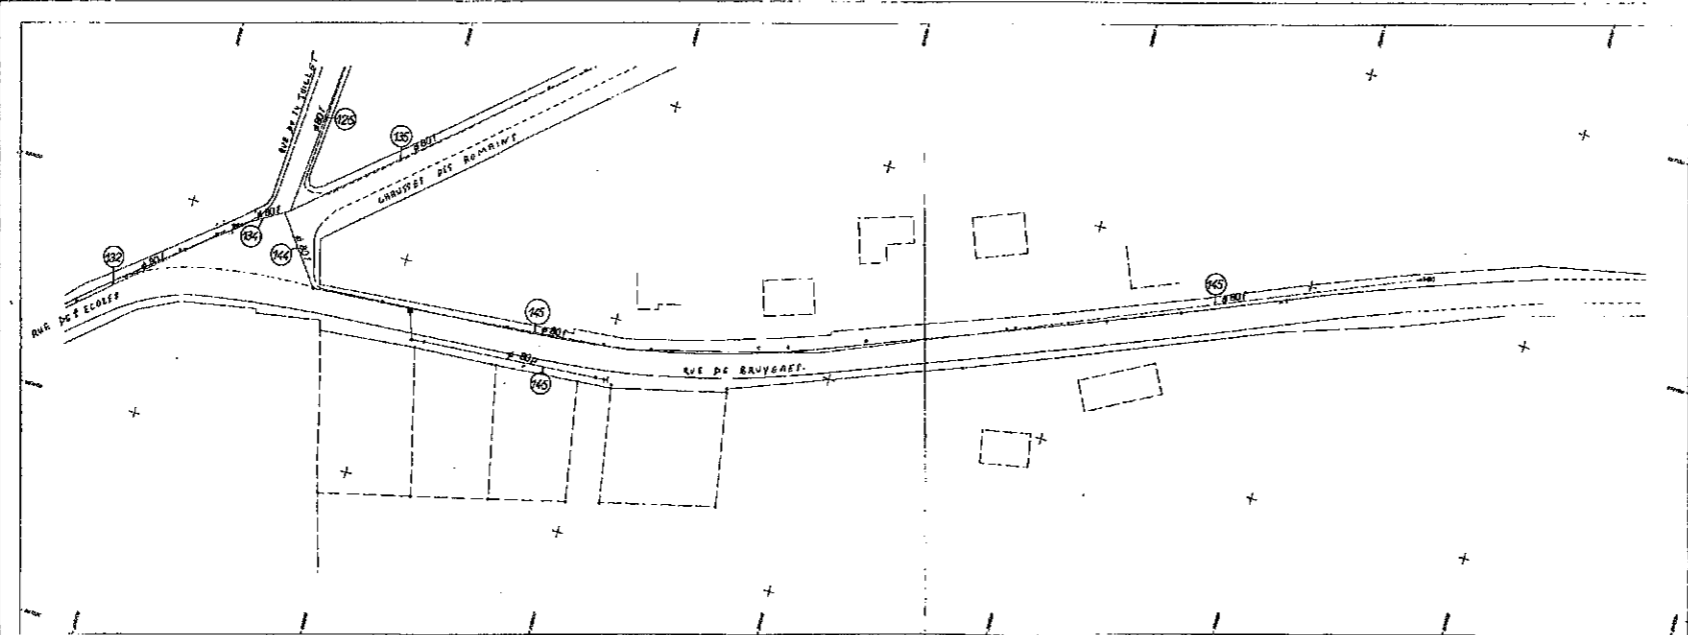

ATHIES-sous-LAON

Eau Potable

Réseau de Distribution


Echelle: 1/500

Rue André MALRAUX
Rue de Verdun

Légende

○	Bouche à clé	-----	Bord chaussée
⊕	Borne incendie	-----	Bordure type A2
⊞	Bouche de lavage	-----	Canaiveau double type CC
⊞	Vanne d'arrêt	-----	Bordure type T2
⊞	Purge	-----	Bordure gravillonnée type T2
		-----	Bordure type T1
		-----	Bordure pavée

Levé et dressé par P. GANDON, Ingénieur-E.S.G.T., Géomètre-Expert à Laon
Décembre 1991

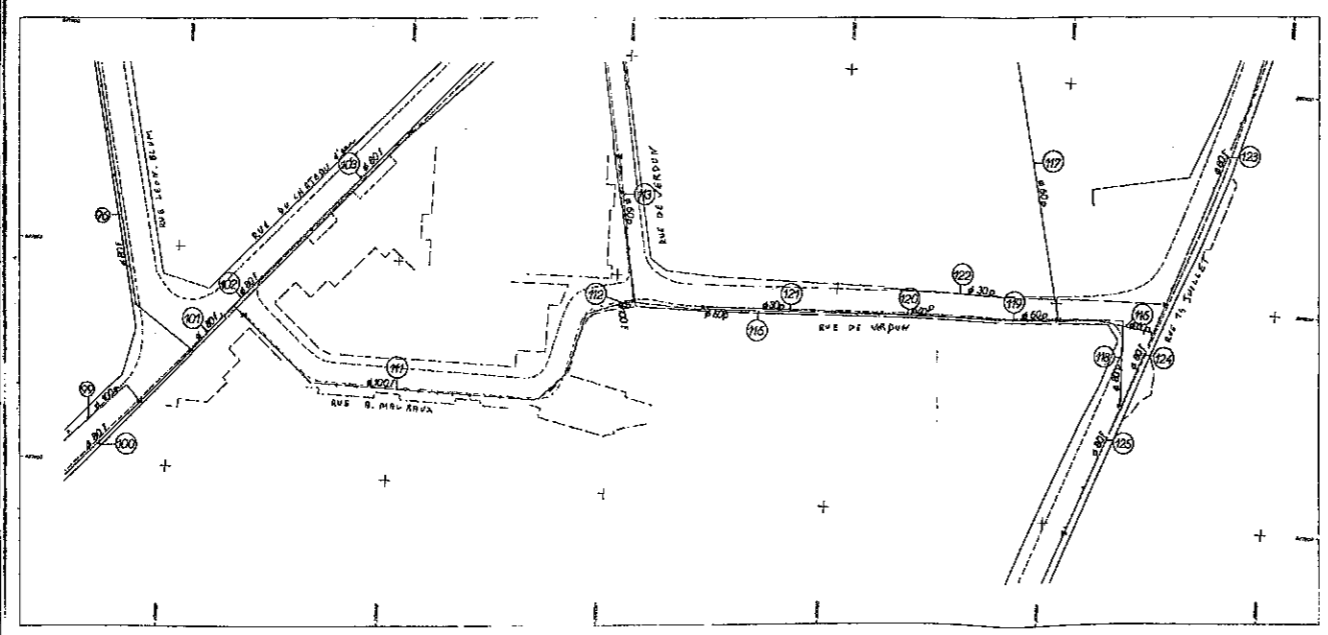

①

ATHIES-sous-LAON

Eau Potable

Réseau de Distribution


Echelle: 1/500

Rue de la Gare

Légende

•	Bouche à clé	-----	Bord chaussée
⊕	Borne incendie	-----	Bordure type A2
⊖	Bouche de lavage	-----	Cantreux double type CC
⊞	Vanne d'arrêt	-----	Bordure type T2
⊟	Purge	-----	Bordure gravillonnée type T2
		-----	Bordurette type T1
		-----	Bordure pavée

Levé et dressé par P. GANDON, Ingénieur-E.S.G.T., Géomètre-Expert à Laon
Décembre 1951

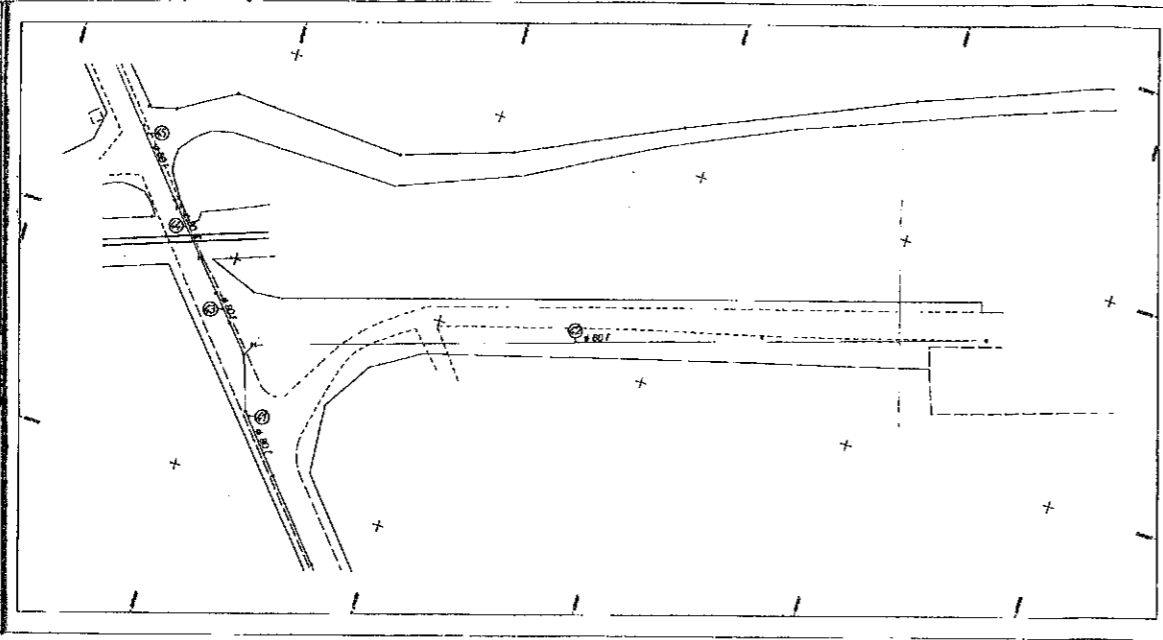

②

ATHIES-sous-LAON

Eau Potable

Réseau de Distribution


Echelle: 1/500

Rue de Chambry

Légende

•	Bouche à clé	-----	Bord chaussée
⊕	Borne incendie	-----	Bordure type A2
⊖	Bouche de lavage	-----	Cantreux double type CC
⊞	Vanne d'arrêt	-----	Bordure type T2
⊟	Purge	-----	Bordure gravillonnée type T2
		-----	Bordurette type T1
		-----	Bordure pavée

Levé et dressé par P. GANDON, Ingénieur-E.S.G.T., Géomètre-Expert à Laon
Décembre 1951

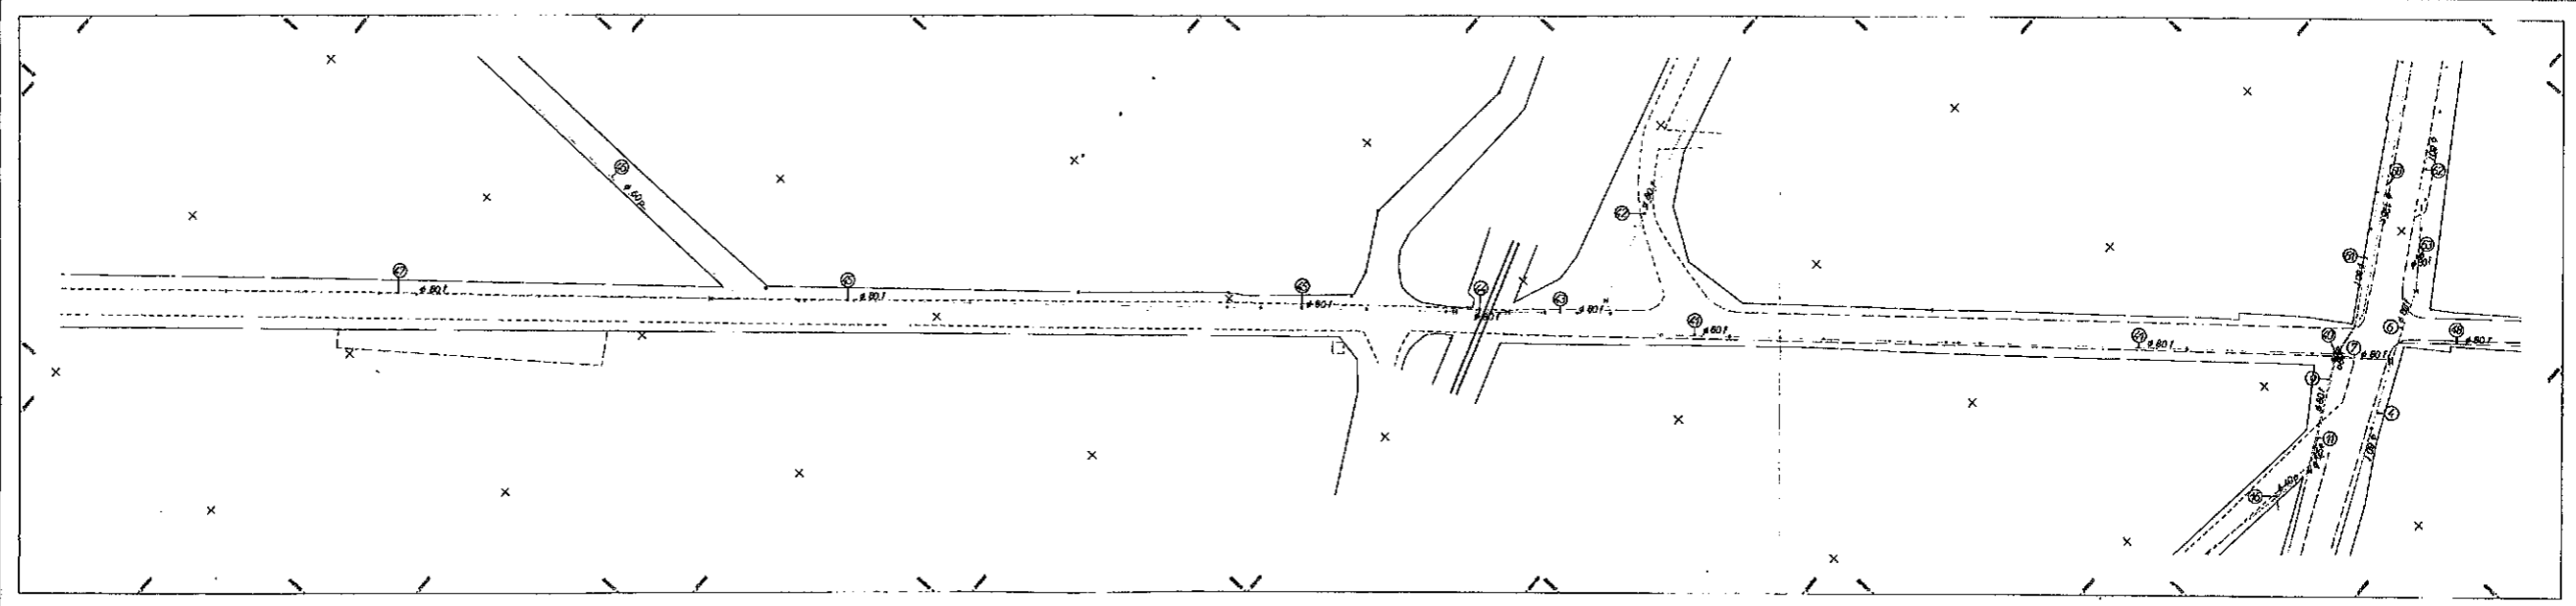

③

ATHIES-sous-LAON

Eau Potable

Réseau de Distribution


Echelle: 1/500

Rue de la Frette

Légende

•	Bouche à clé	-----	Bord chaussée
⊕	Borne incendie	-----	Bordure type A2
⊖	Bouche de lavage	-----	Cantreux double type CC
⊞	Vanne d'arrêt	-----	Bordure type T2
⊟	Purge	-----	Bordure gravillonnée type T2
		-----	Bordurette type T1
		-----	Bordure pavée

Levé et dressé par P. GANDON, Ingénieur-E.S.G.T., Géomètre-Expert à Laon
Décembre 1951

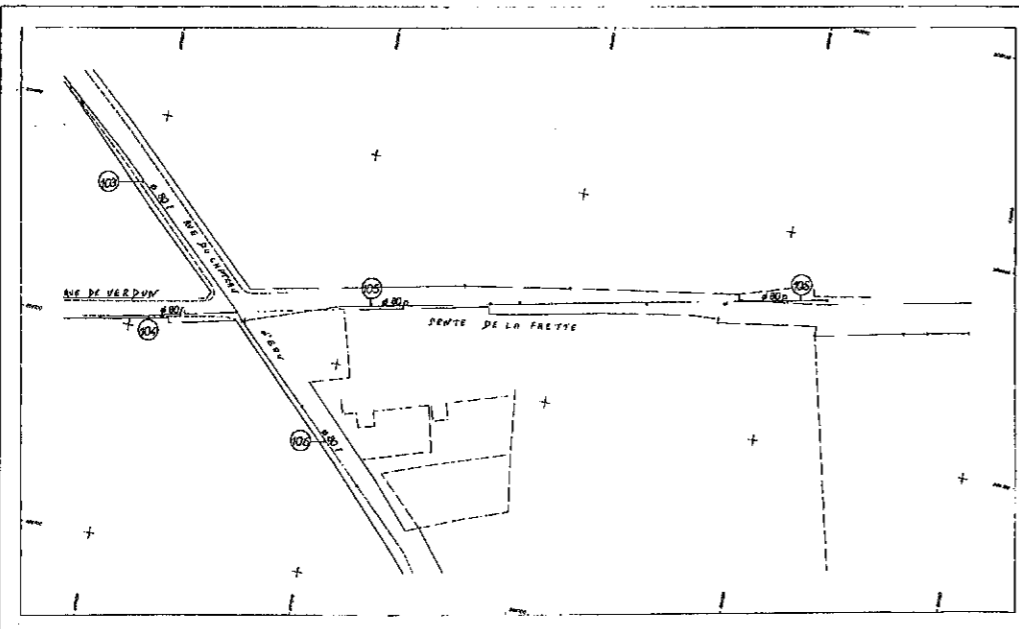

ATHIES-sous-LAON

Eau Potable

Réseau de Distribution


Echelle: 1/500

Rue de la Gare

Légende

o	Bouche à clé	-----	Bord chaussée
⊕	Borne incendie	-----	Bordure type A2
⊗	Bouche de lavage	-----	Cantreux double type CC
⊞	Vanne d'arrêt	-----	Bordure type T2
⊞	Purge	-----	Bordure gravillonnée type T2
		-----	Bordurette type T1
		-----	Bordure pavée

Levé et dressé par P. SANDON, Ingénieur-E.S.G.T., Géomètre-Expert à Laon
 Décembre 1991

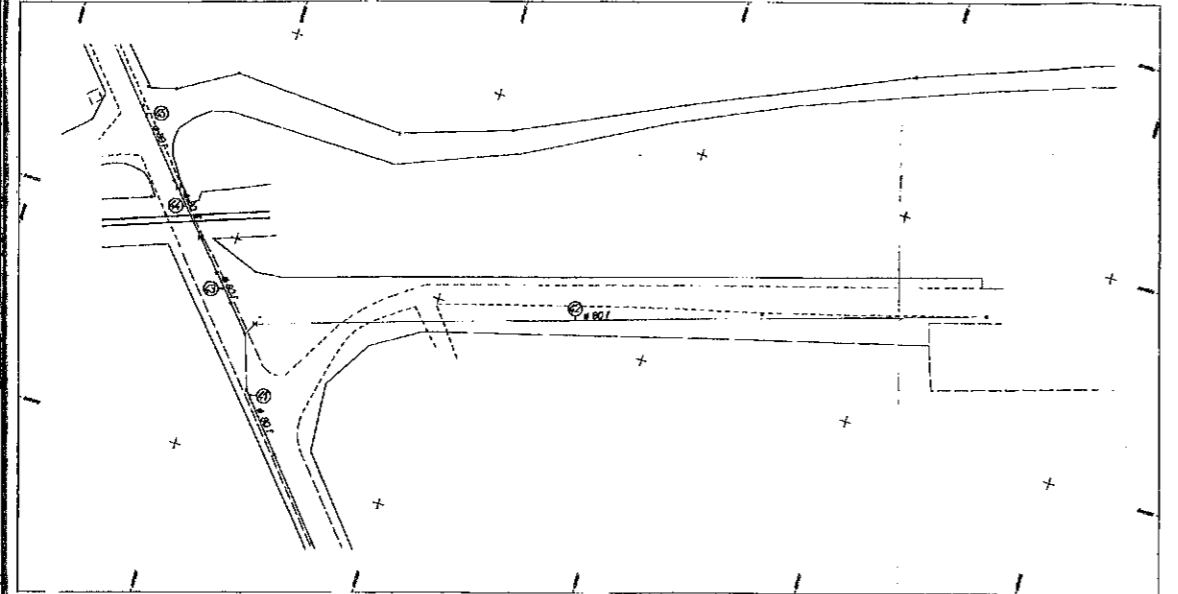

ATHIES-sous-LAON

Eau Potable

Réseau de Distribution


Echelle: 1/500

Rue de Chambry

Légende

o	Bouche à clé	-----	Bord chaussée
⊕	Borne incendie	-----	Bordure type A2
⊗	Bouche de lavage	-----	Cantreux double type CC
⊞	Vanne d'arrêt	-----	Bordure type T2
⊞	Purge	-----	Bordure gravillonnée type T2
		-----	Bordurette type T1
		-----	Bordure pavée

Levé et dressé par P. SANDON, Ingénieur-E.S.G.T., Géomètre-Expert à Laon
 Décembre 1991

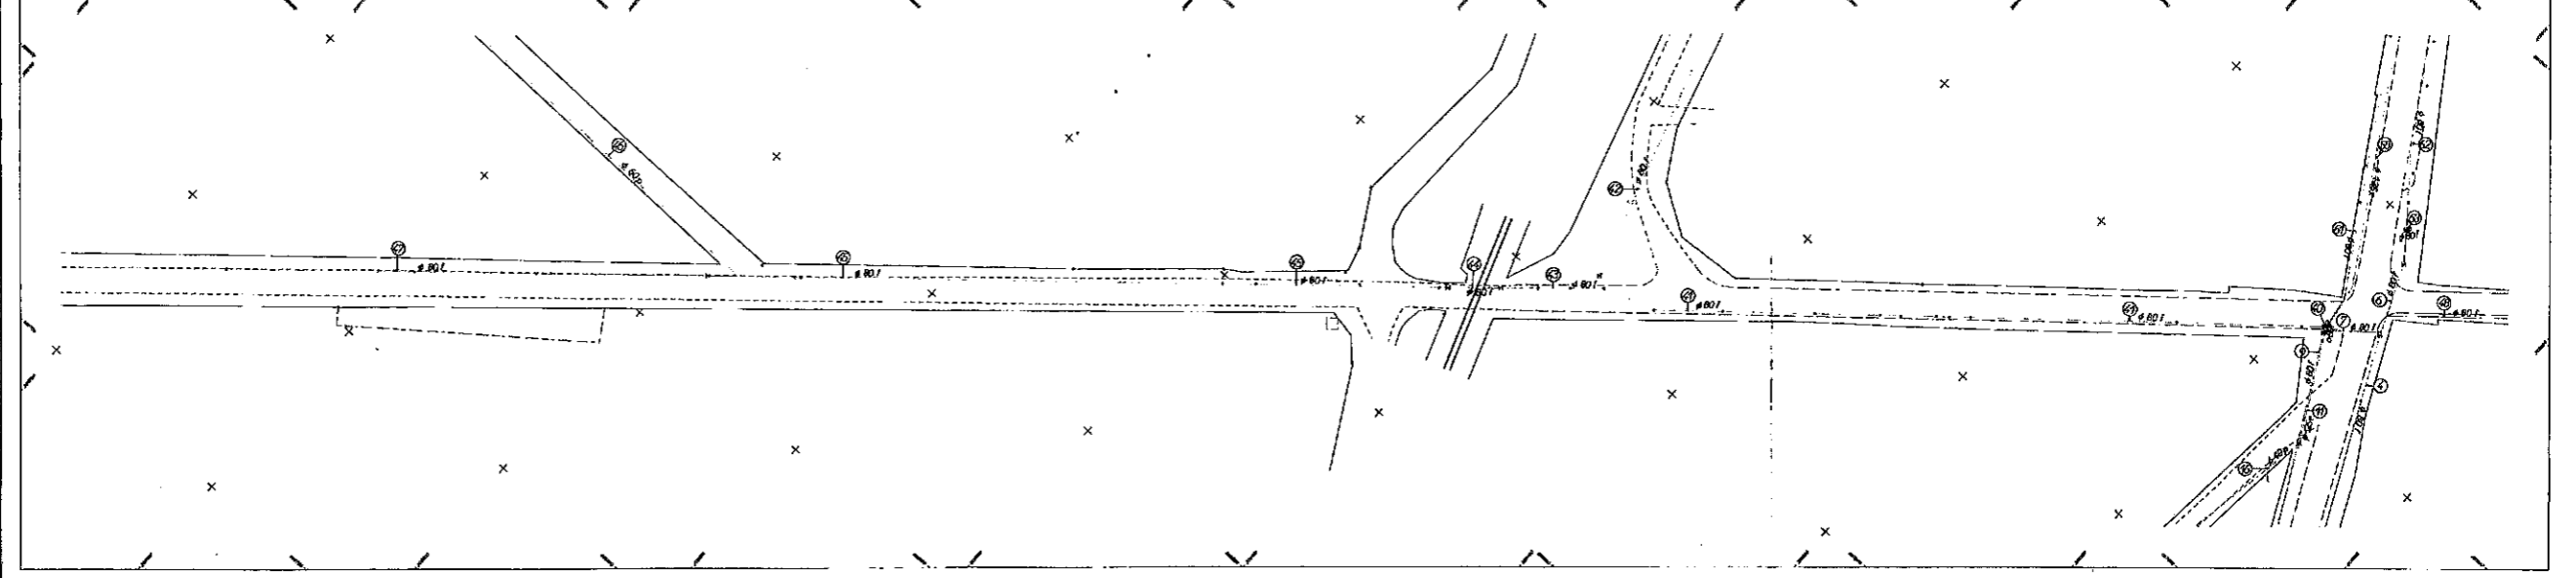

ATHIES-sous-LAON

Eau Potable

Réseau de Distribution


Echelle: 1/500

Rue de la Frette

Légende

o	Bouche à clé	-----	Bord chaussée
⊕	Borne incendie	-----	Bordure type A2
⊗	Bouche de lavage	-----	Cantreux double type CC
⊞	Vanne d'arrêt	-----	Bordure type T2
⊞	Purge	-----	Bordure gravillonnée type T2
		-----	Bordurette type T1
		-----	Bordure pavée

Levé et dressé par P. SANDON, Ingénieur-E.S.G.T., Géomètre-Expert à Laon
 Décembre 1991

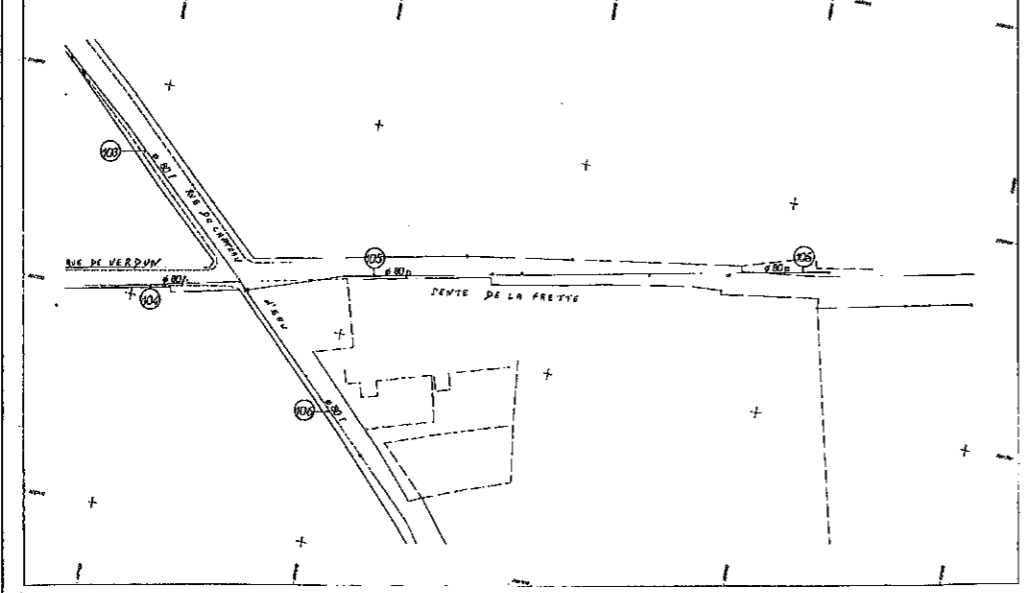

②

ATHIES-sous-LAON

Eau Potable

Réseau de Distribution


Echelle: 1/500

Rue de la Résistance

Légende

○	Bouche à clé	-----	Bord chaussée
⊙	Borne incendie	-----	Bordure type A2
⊠	Bouche de lavage	-----	Caniveau double type CC
⊞	Vanne d'arrêt	-----	Bordure type T2
⊞	Purge	-----	Bordure gravillonnée type T2
		-----	Bordurette type T1
		-----	Bordure pavée

Levé et dressé par P. GANDON, Ingénieur-E.S.G.T., Géomètre-Expert à Laon
Décembre 1991

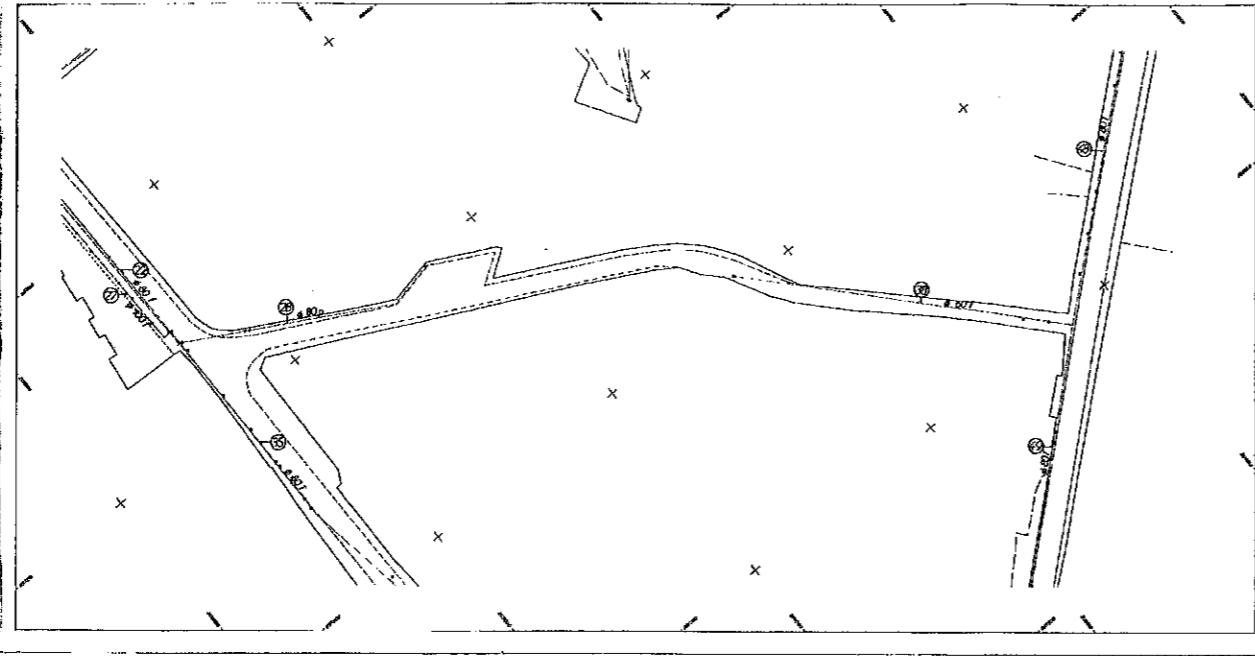

③

ATHIES-sous-LAON

Eau Potable

Réseau de Distribution


Echelle: 1/500

Rue de la Grand Fosse (Partie nord)

Légende

○	Bouche à clé	-----	Bord chaussée
⊙	Borne incendie	-----	Bordure type A2
⊠	Bouche de lavage	-----	Caniveau double type CC
⊞	Vanne d'arrêt	-----	Bordure type T2
⊞	Purge	-----	Bordure gravillonnée type T2
		-----	Bordurette type T1
		-----	Bordure pavée

Levé et dressé par P. GANDON, Ingénieur-E.S.G.T., Géomètre-Expert à Laon
Décembre 1991

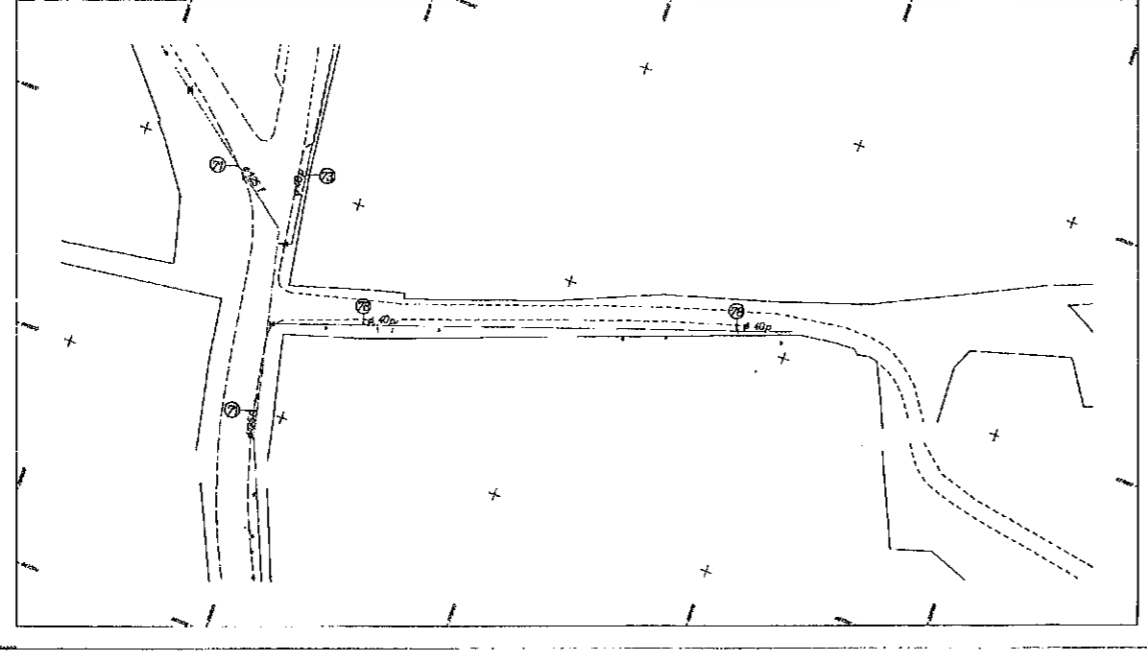

④

ATHIES-sous-LAON

Eau Potable

Réseau de Distribution


Echelle: 1/500

Rue de la Grand Fosse (Partie sud)

Légende

○	Bouche à clé	-----	Bord chaussée
⊙	Borne incendie	-----	Bordure type A2
⊠	Bouche de lavage	-----	Caniveau double type CC
⊞	Vanne d'arrêt	-----	Bordure type T2
⊞	Purge	-----	Bordure gravillonnée type T2
		-----	Bordurette type T1
		-----	Bordure pavée

Levé et dressé par P. GANDON, Ingénieur-E.S.G.T., Géomètre-Expert à Laon
Décembre 1991

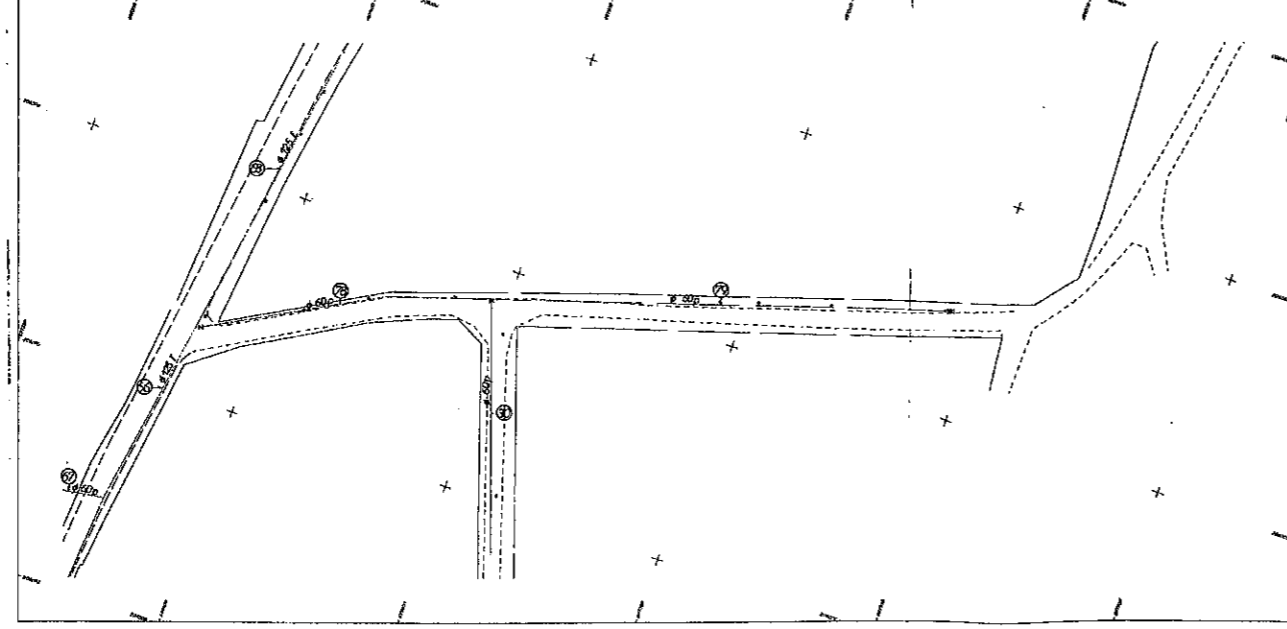

ATHIES-sous-LAON

Eau Potable

Réseau de Distribution


Echelle: 1/500

Rue du 14 Juillet 1989

Légende

•	Bouche à clé	-----	Bord chaussée
⊕	Borne incendie	-----	Bordure type A2
⊖	Bouche de lavage	-----	Cantreux double type CC
⊞	Vanne d'arrêt	-----	Bordure type T2
⊞	Purge	-----	Bordure gravillonnée type T2
		-----	Bordure type T1
		-----	Bordure pavée

Levé et dressé par P. SANDON, Ingénieur-E.S.G.T., Géomètre-Expert à Laon
Décembre 1991

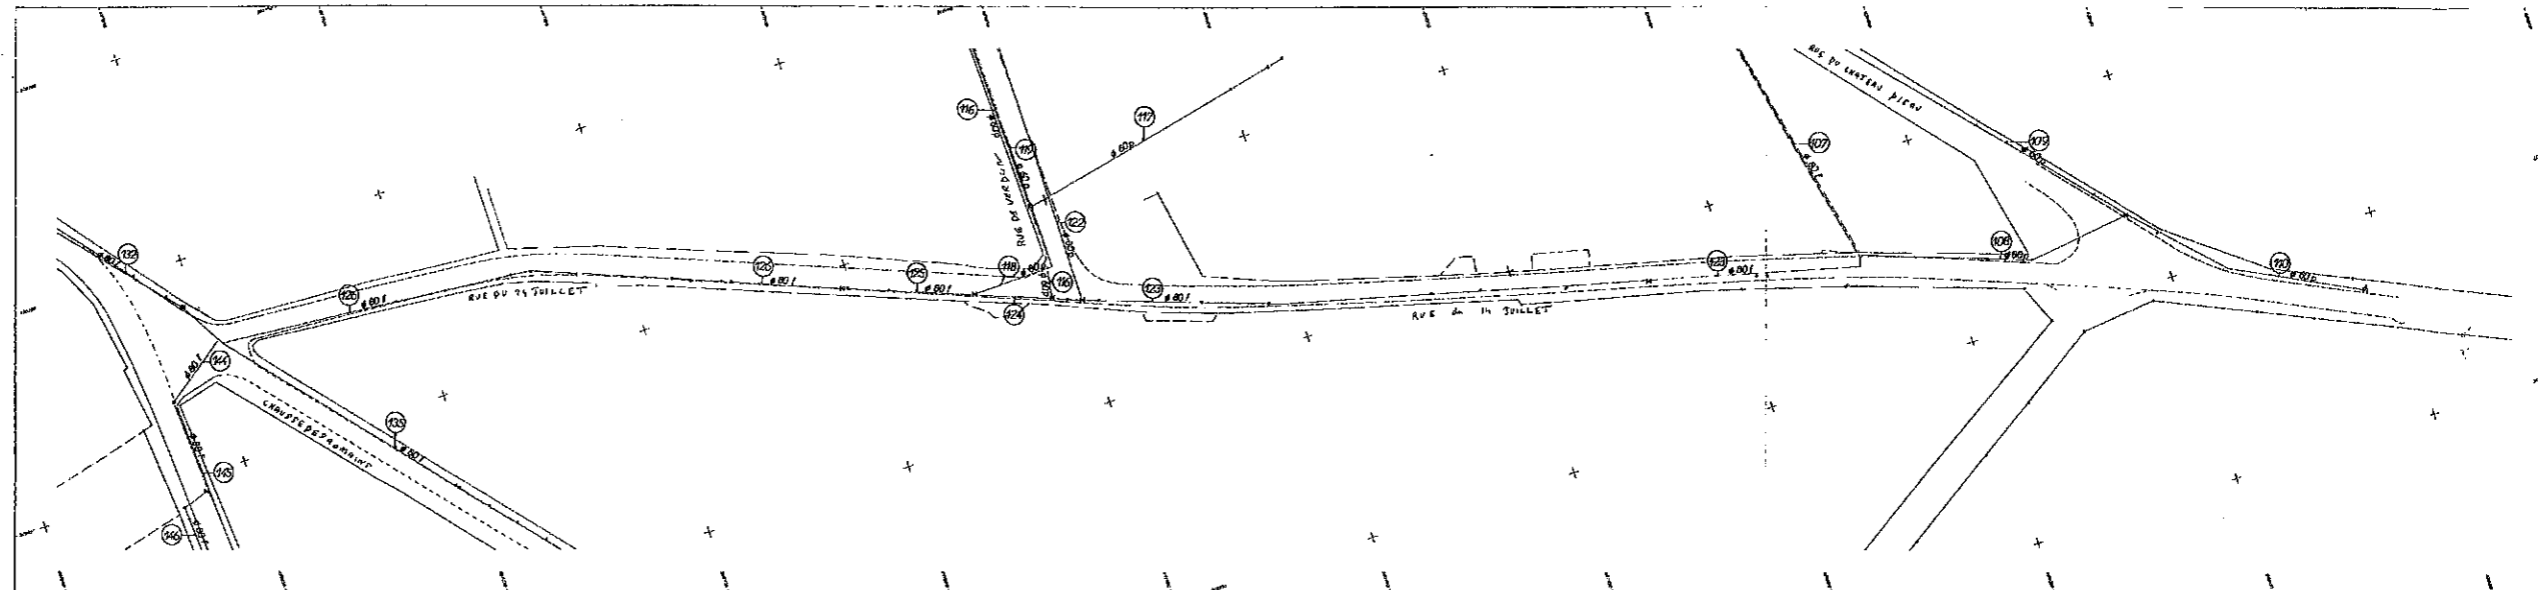

ATHIES-sous-LAON

Eau Potable

Réseau de Distribution


Echelle: 1/500

Rue des Ecoles (Partie nord)

Légende

•	Bouche à clé	-----	Bord chaussée
⊕	Borne incendie	-----	Bordure type A2
⊖	Bouche de lavage	-----	Cantreux double type CC
⊞	Vanne d'arrêt	-----	Bordure type T2
⊞	Purge	-----	Bordure gravillonnée type T2
		-----	Bordure type T1
		-----	Bordure pavée

Levé et dressé par P. SANDON, Ingénieur-E.S.G.T., Géomètre-Expert à Laon
Décembre 1991

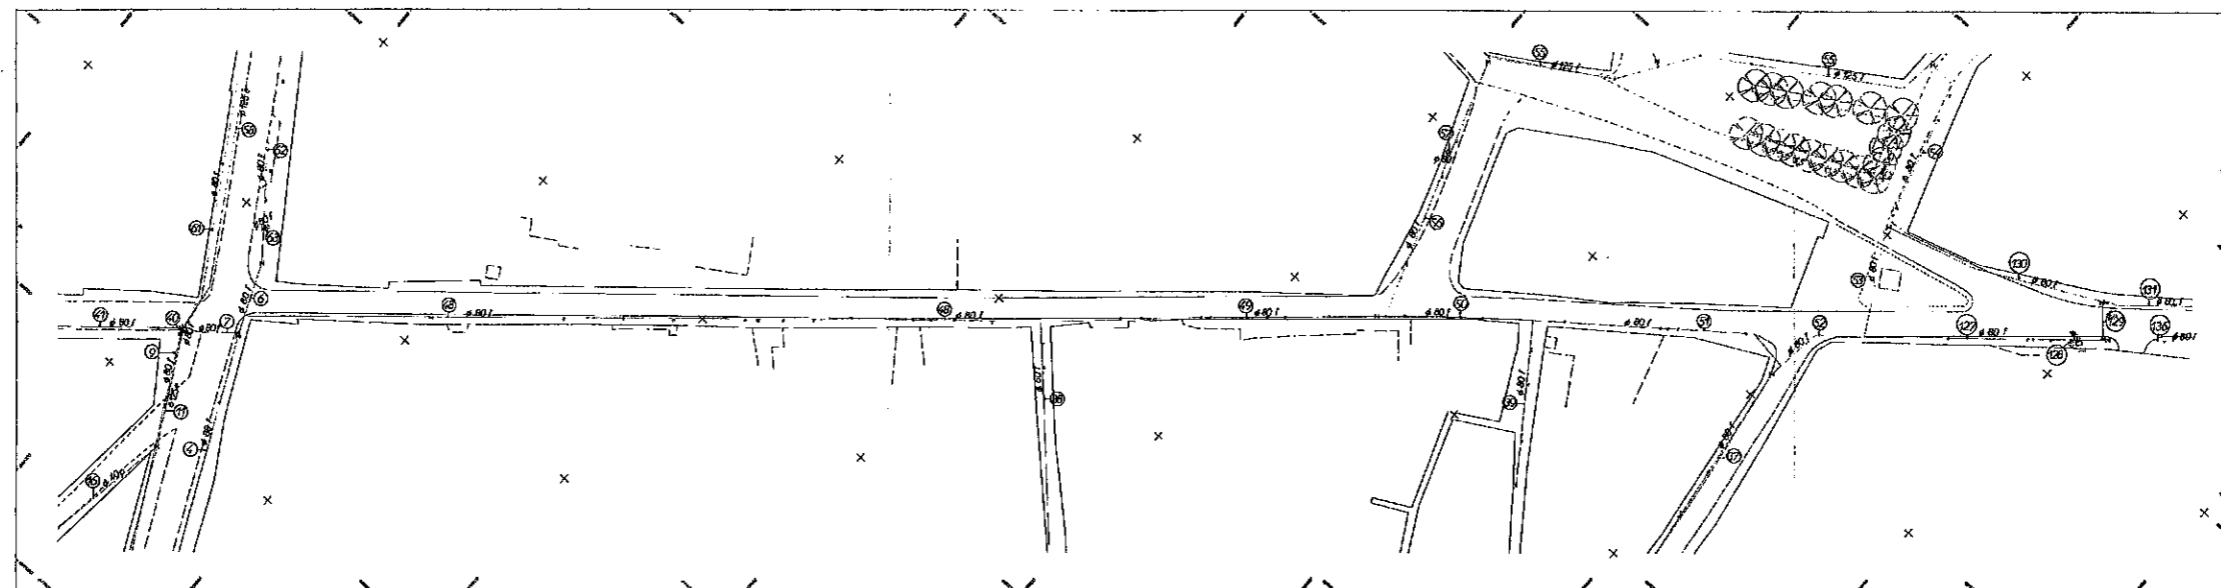

ATHIES-sous-LAON

Eau Potable

Réseau de Distribution


Echelle: 1/500

Rue des Ecoles (Partie sud)

Légende

•	Bouche à clé	-----	Bord chaussée
⊕	Borne incendie	-----	Bordure type A2
⊖	Bouche de lavage	-----	Cantreux double type CC
⊞	Vanne d'arrêt	-----	Bordure type T2
⊞	Purge	-----	Bordure gravillonnée type T2
		-----	Bordure type T1
		-----	Bordure pavée

Levé et dressé par P. SANDON, Ingénieur-E.S.G.T., Géomètre-Expert à Laon
Décembre 1991

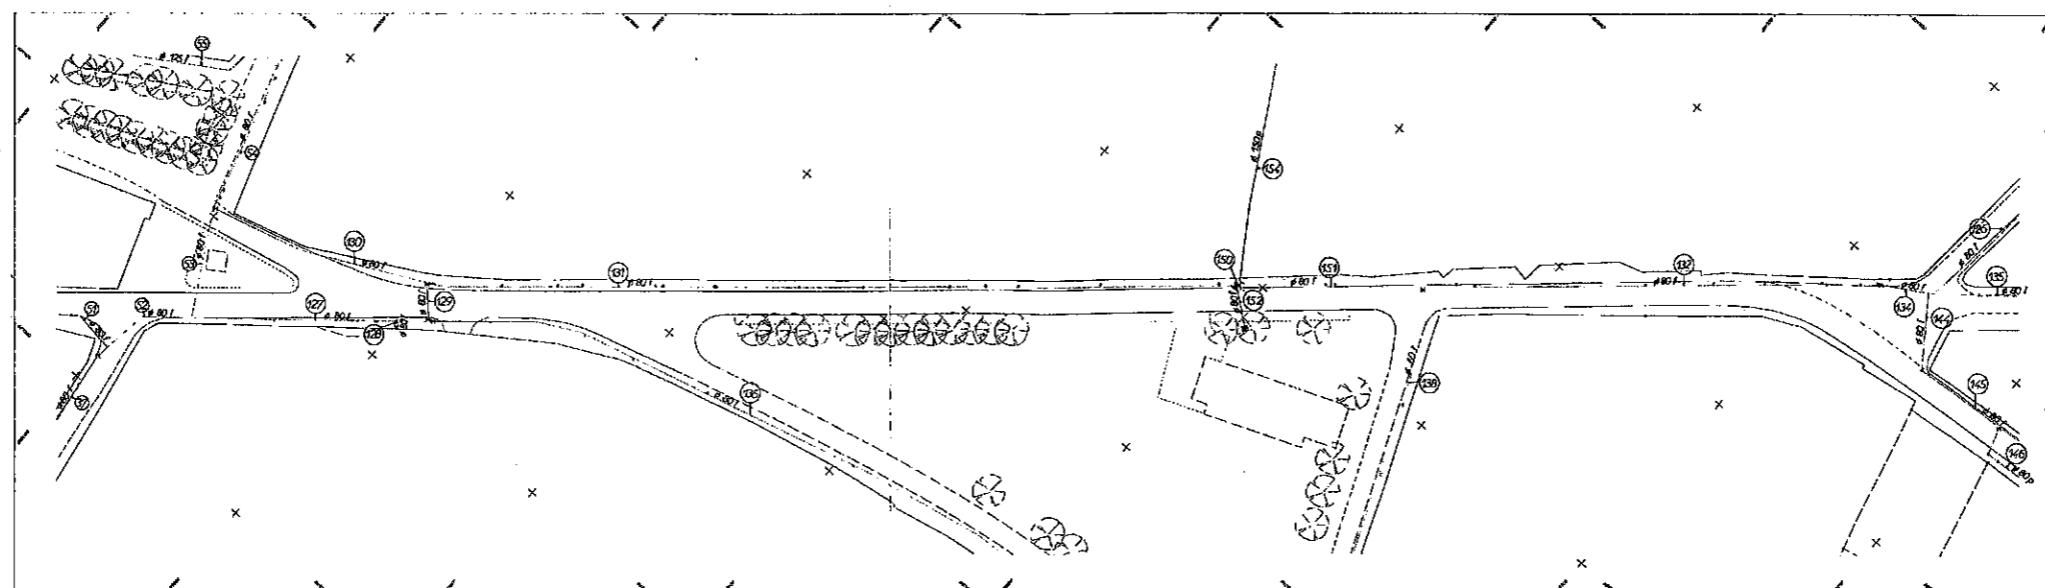


ATHIES-sous-LAON
Eau Potable
Réseau de Distribution
Echelle: 1/500
Rue du 14 Juillet 1789

Légende

○	Bouche à clé	-----	Bord chaussée
⊙	Borne incendie	-----	Bordure type A2
⊞	Bouche de lavage	-----	Cantiveau double type CC
⊞	Vanne d'arrêt	-----	Bordure type T2
⊞	Purge	-----	Bordure gravillonnée type T2
		-----	Bordure type T1
		-----	Bordure pavée

Levé et dressé par P. GANDON, Ingénieur-E.S.G.T., Géomètre-Expert à Laon
 Décembre 1991

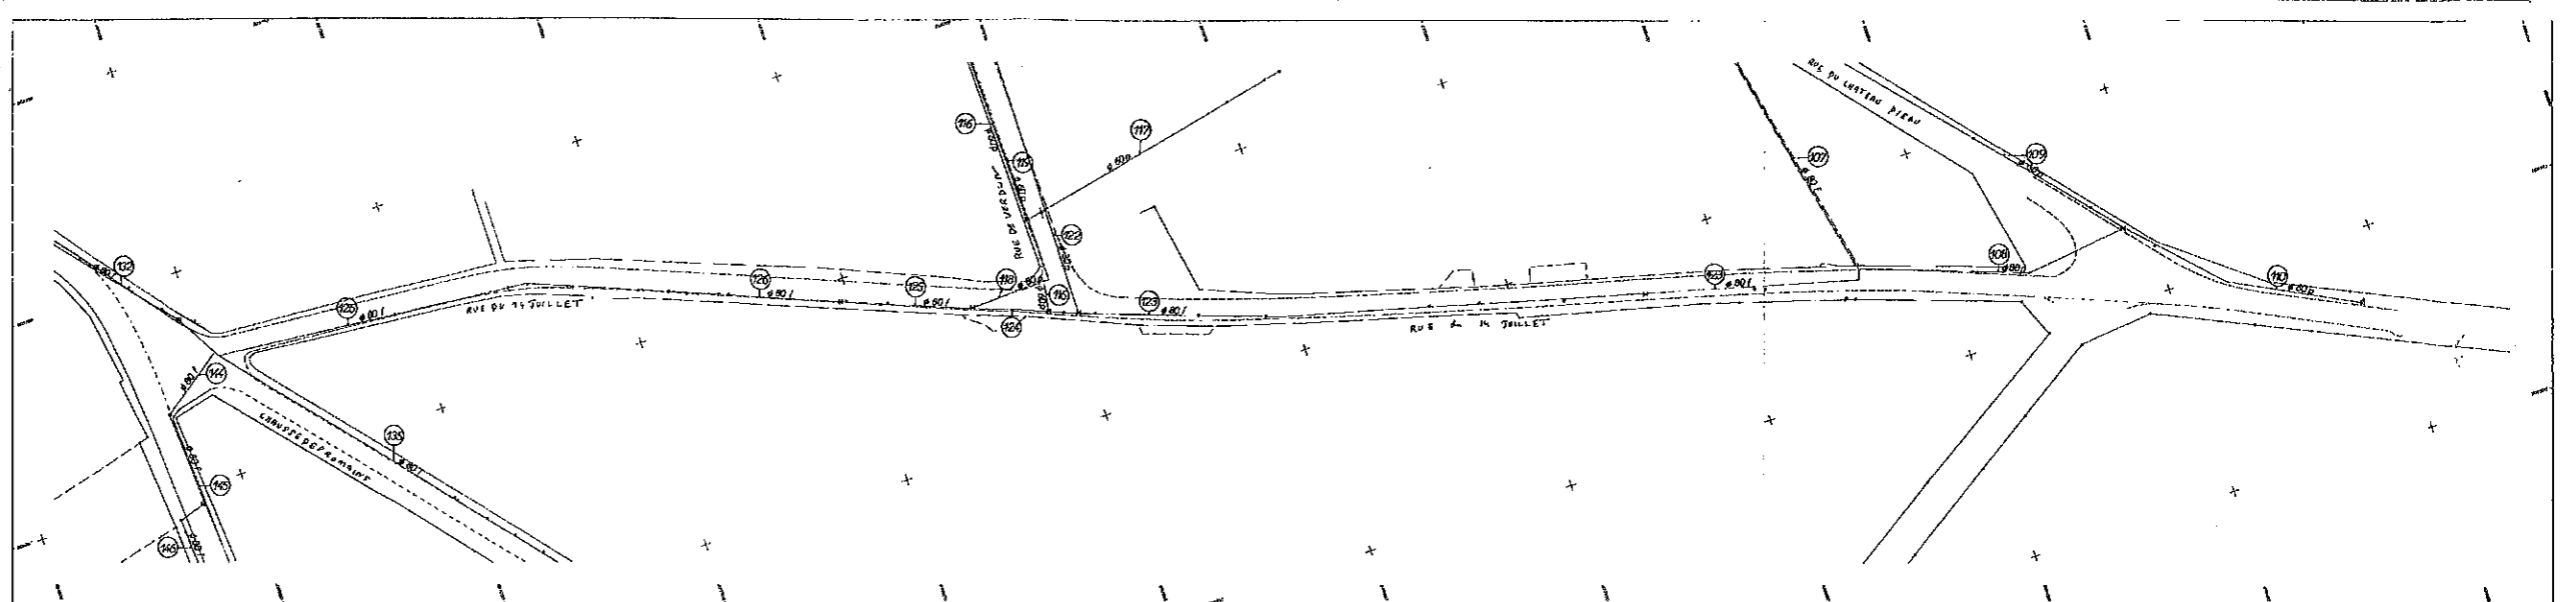


ATHIES-sous-LAON
Eau Potable
Réseau de Distribution
Echelle: 1/500
Rue des Ecoles (Partie nord)

Légende

○	Bouche à clé	-----	Bord chaussée
⊙	Borne incendie	-----	Bordure type A2
⊞	Bouche de lavage	-----	Cantiveau double type CC
⊞	Vanne d'arrêt	-----	Bordure type T2
⊞	Purge	-----	Bordure gravillonnée type T2
		-----	Bordure type T1
		-----	Bordure pavée

Levé et dressé par P. GANDON, Ingénieur-E.S.G.T., Géomètre-Expert à Laon
 Décembre 1991

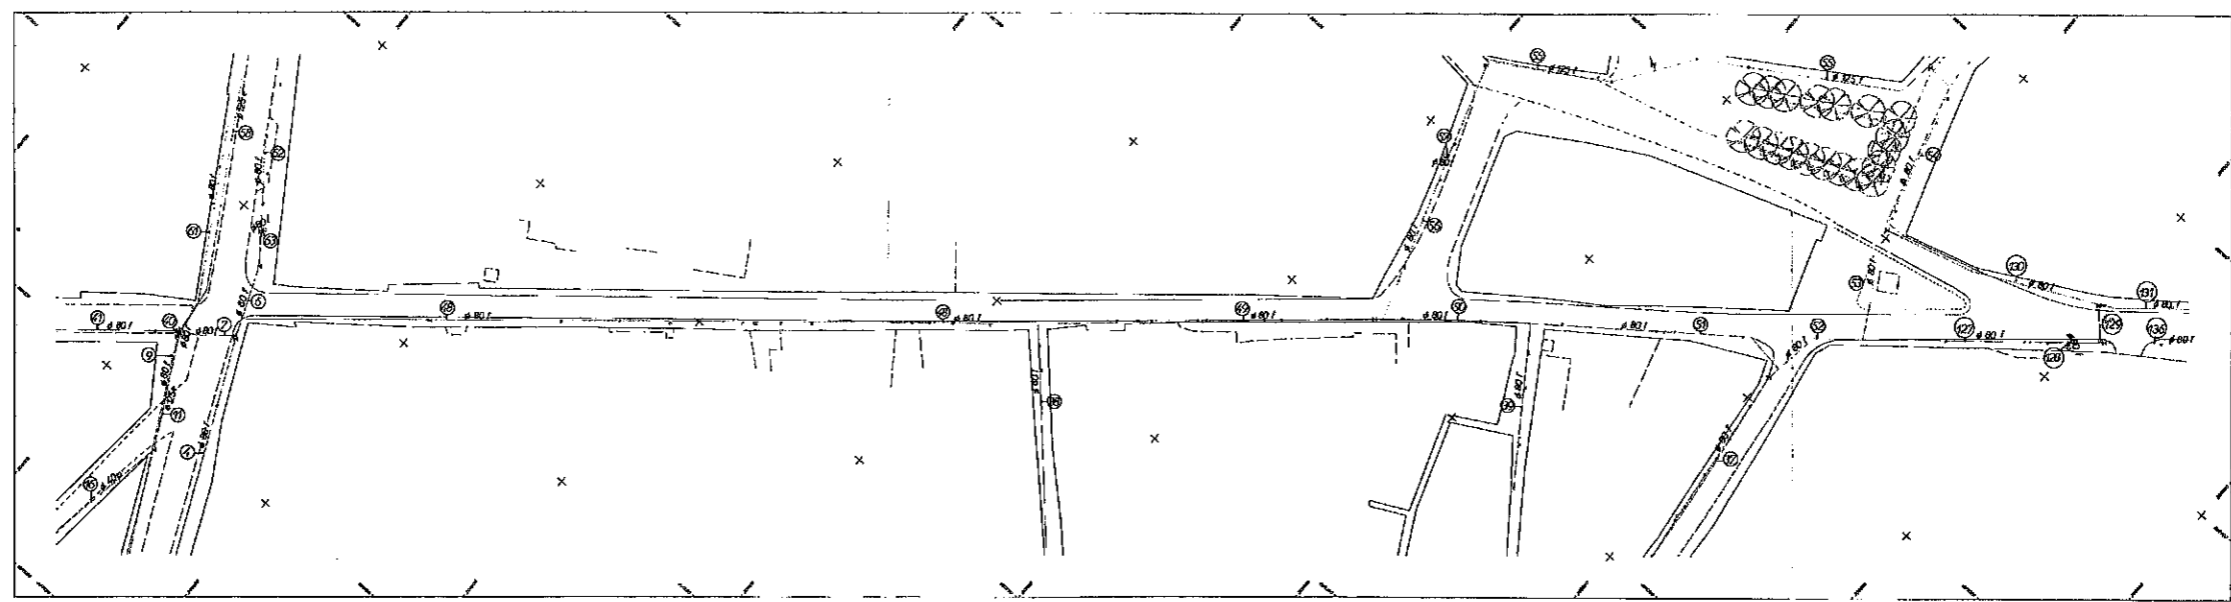


ATHIES-sous-LAON
Eau Potable
Réseau de Distribution
Echelle: 1/500
Rue des Ecoles (Partie sud)

Légende

○	Bouche à clé	-----	Bord chaussée
⊙	Borne incendie	-----	Bordure type A2
⊞	Bouche de lavage	-----	Cantiveau double type CC
⊞	Vanne d'arrêt	-----	Bordure type T2
⊞	Purge	-----	Bordure gravillonnée type T2
		-----	Bordure type T1
		-----	Bordure pavée

Levé et dressé par P. GANDON, Ingénieur-E.S.G.T., Géomètre-Expert à Laon
 Décembre 1991

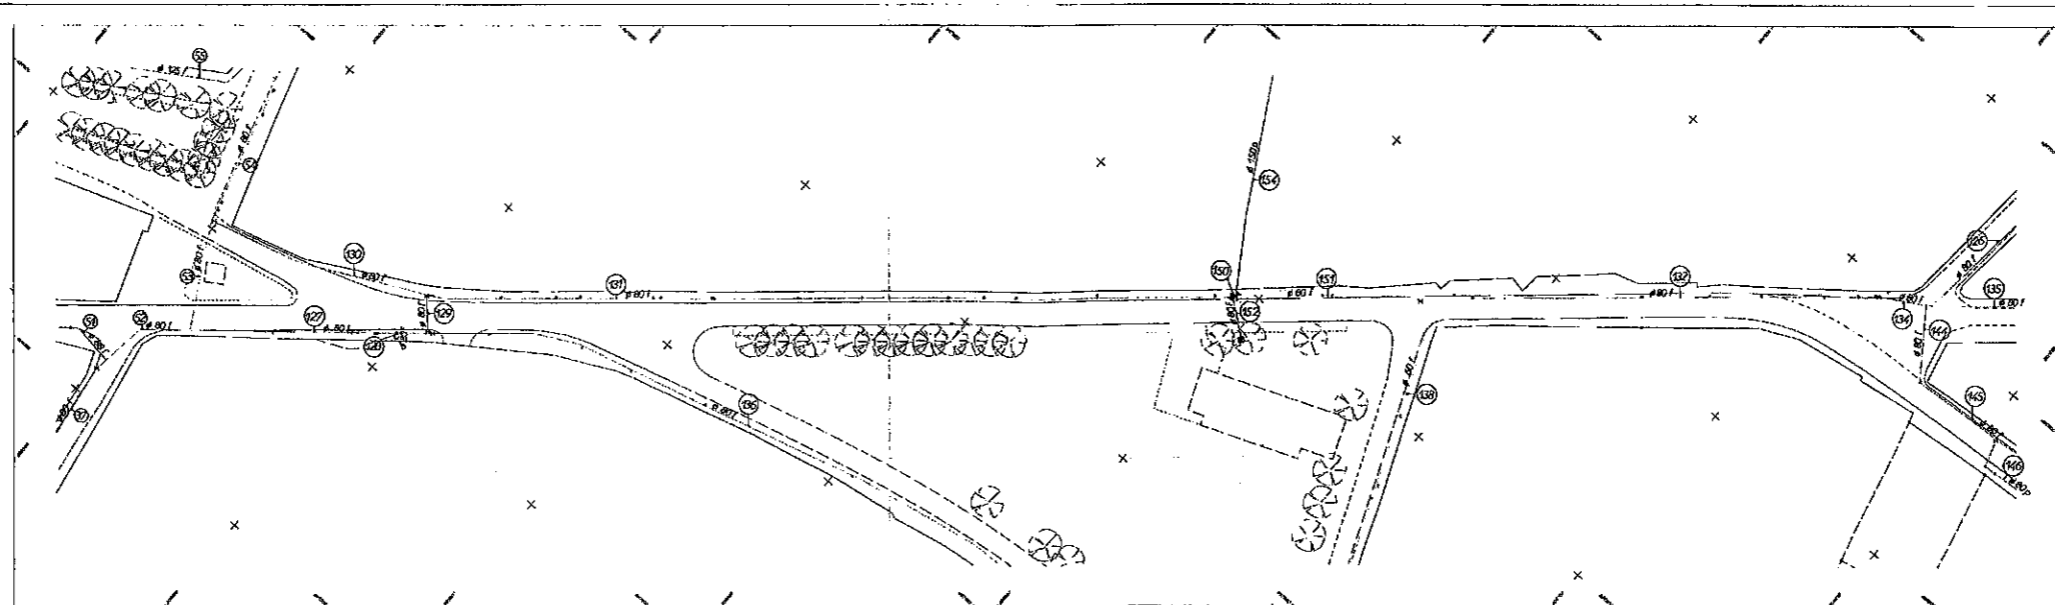


ATHIES-sous-LAON
Eau Potable
Réseau de Distribution
 Echelle: 1/500
 Rue Edouard HERRIOT
 Rue Jules VERNE
 Rue Jean JULIEN

Légende

o	Bouche à clé	-----	Bord chaussée
⊕	Borne incendie	-----	Bordure type A2
⊖	Bouche de lavage	-----	Candéau double type CC
M	Vanne d'arrêt	-----	Bordure type T2
P	Purge	-----	Bordure gravillonnée type T3
		-----	Bordure type T1
		-----	Bordure pavée

Lévy et dressé par P. GANDON, Ingénieur-E.S.G.T., Clermont-Expert à Laon
 Décembre 1991

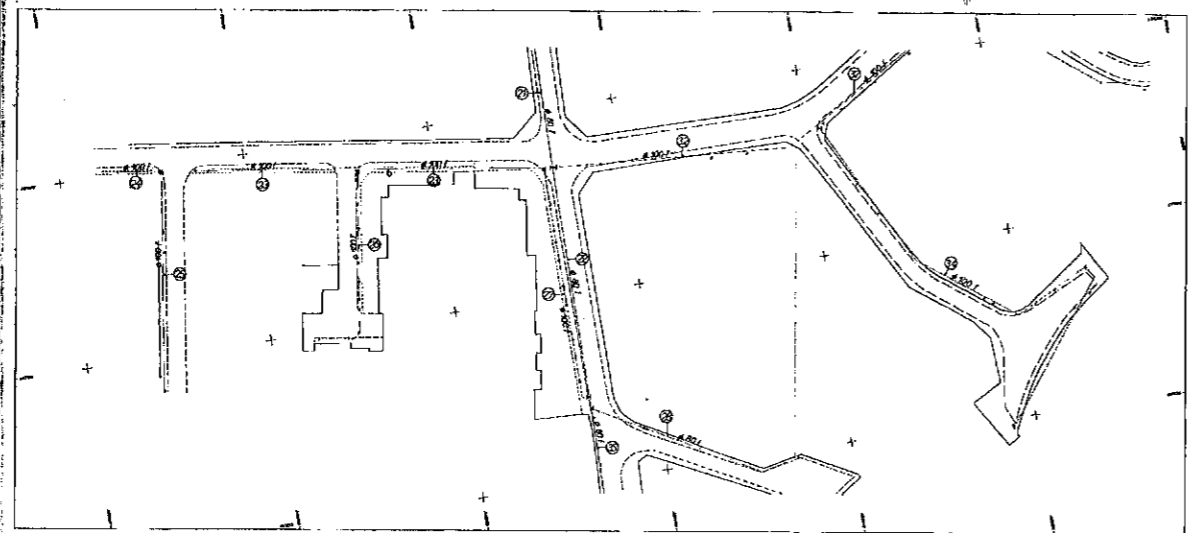


ATHIES-sous-LAON
Eau Potable
Réseau de Distribution
 Echelle: 1/500
 Rue du Pont

Légende

o	Bouche à clé	-----	Bord chaussée
⊕	Borne incendie	-----	Bordure type A2
⊖	Bouche de lavage	-----	Candéau double type CC
M	Vanne d'arrêt	-----	Bordure type T2
P	Purge	-----	Bordure gravillonnée type T3
		-----	Bordure type T1
		-----	Bordure pavée

Lévy et dressé par P. GANDON, Ingénieur-E.S.G.T., Clermont-Expert à Laon
 Décembre 1991

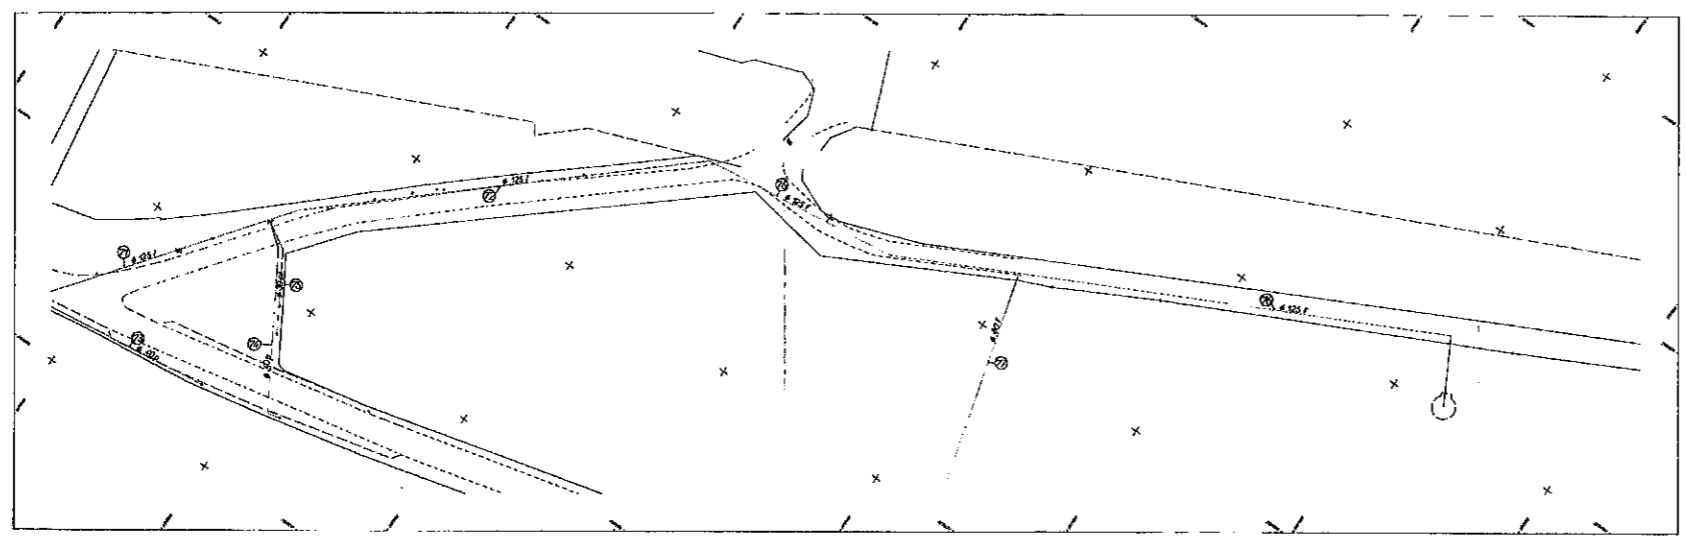


ATHIES-sous-LAON
Eau Potable
Réseau de Distribution
 Echelle: 1/500
 Rue Jean MOULIN (Partie nord)
 Rue du Stade

Légende

o	Bouche à clé	-----	Bord chaussée
⊕	Borne incendie	-----	Bordure type A2
⊖	Bouche de lavage	-----	Candéau double type CC
M	Vanne d'arrêt	-----	Bordure type T2
P	Purge	-----	Bordure gravillonnée type T3
		-----	Bordure type T1
		-----	Bordure pavée

Lévy et dressé par P. GANDON, Ingénieur-E.S.G.T., Clermont-Expert à Laon
 Décembre 1991

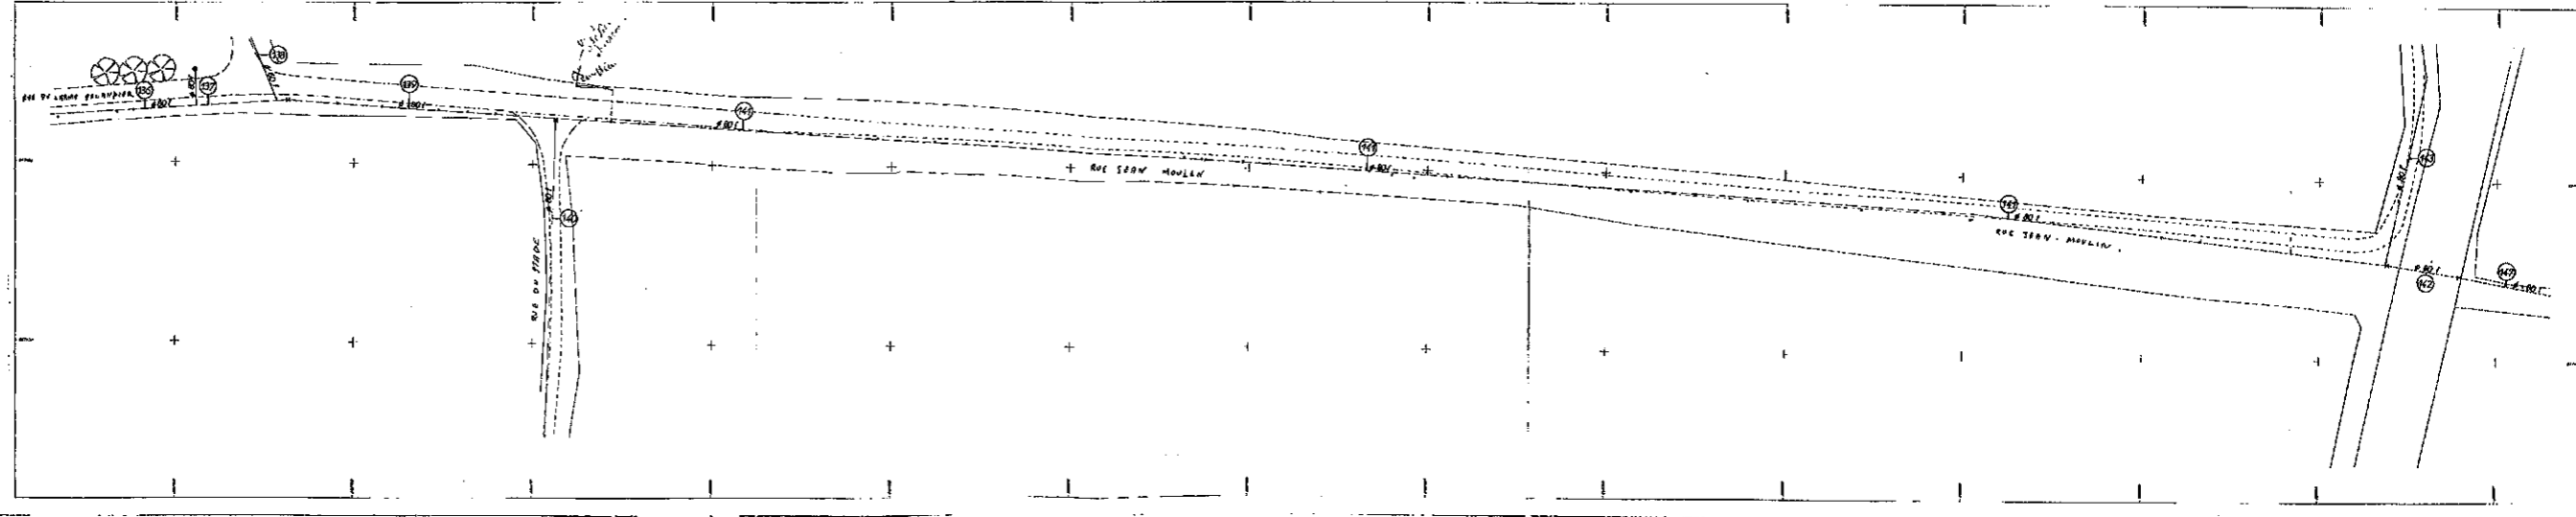

ATHIES-sous-LAON

Eau Potable

Réseau de Distribution


Echelle: 1/500

Rue Jules FERRY

Légende

o	Bouche à clé	-----	Bord chaussée
⊙	Borne incendie	-----	Bordure type A2
⊠	Bouche de lavage	-----	Caniveau double type CC
⊞	Vanne d'arrêt	-----	Bordure type T2
⊞	Purge	-----	Bordure gravillonnée type T2
		-----	Bordurette type T1
		-----	Bordure pavée

Levé et dressé par P. SANDON, Ingénieur-E.S.B.T., Géomètre-Expert à Laon
Décembre 1991

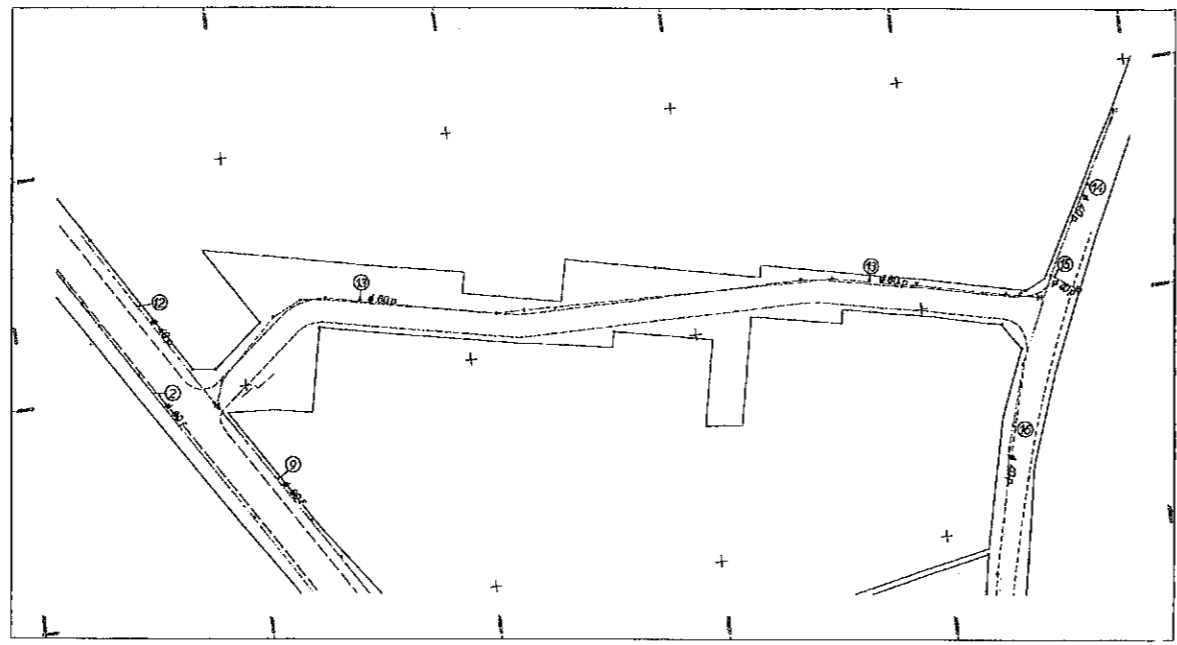

ATHIES-sous-LAON

Eau Potable

Réseau de Distribution

Echelle: 1/500


Rue Jean JAURES

Rue Pierre et Marie CURIE

Légende

o	Bouche à clé	-----	Bord chaussée
⊙	Borne incendie	-----	Bordure type A2
⊠	Bouche de lavage	-----	Caniveau double type CC
⊞	Vanne d'arrêt	-----	Bordure type T2
⊞	Purge	-----	Bordure gravillonnée type T2
		-----	Bordurette type T1
		-----	Bordure pavée

Levé et dressé par P. SANDON, Ingénieur-E.S.B.T., Géomètre-Expert à Laon
Décembre 1991

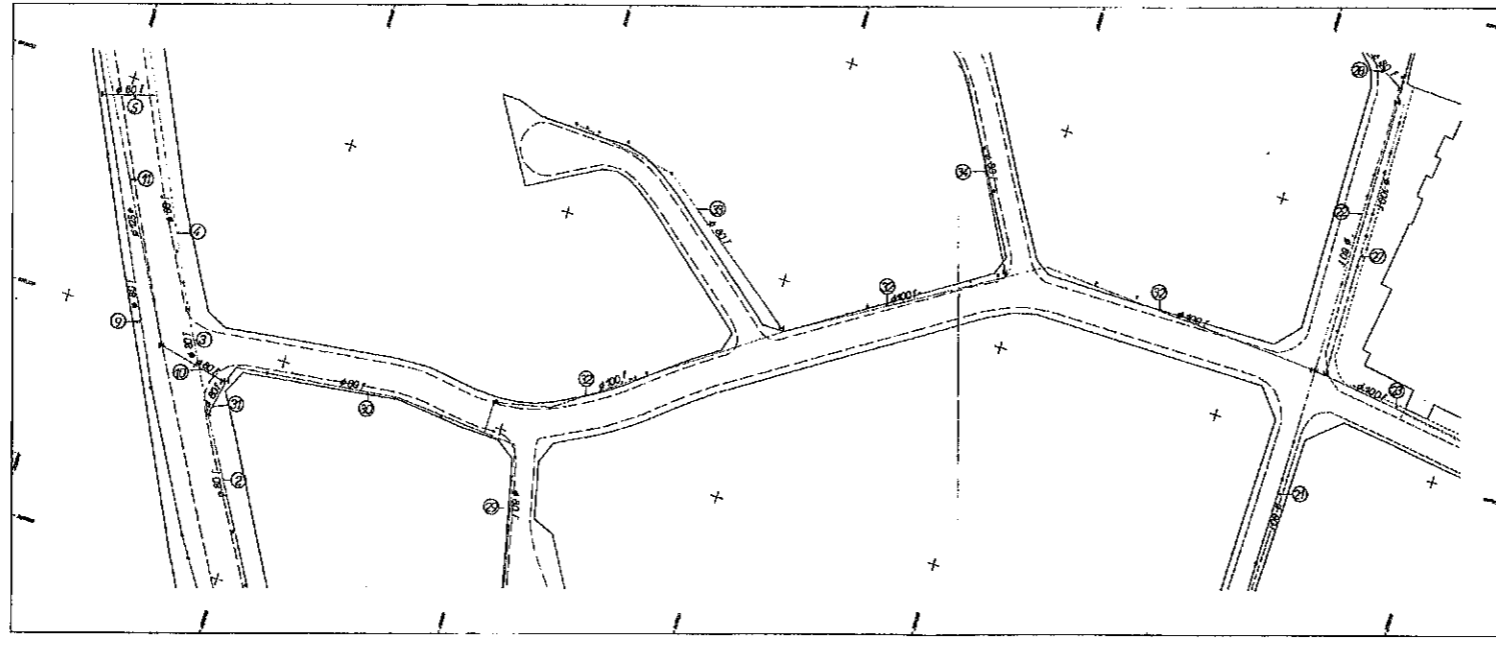

ATHIES-sous-LAON

Eau Potable

Réseau de Distribution


Echelle: 1/500

Rue Jean MOULIN (Partie sud)

Légende

o	Bouche à clé	-----	Bord chaussée
⊙	Borne incendie	-----	Bordure type A2
⊠	Bouche de lavage	-----	Caniveau double type CC
⊞	Vanne d'arrêt	-----	Bordure type T2
⊞	Purge	-----	Bordure gravillonnée type T2
		-----	Bordurette type T1
		-----	Bordure pavée

Levé et dressé par P. SANDON, Ingénieur-E.S.B.T., Géomètre-Expert à Laon
Décembre 1991

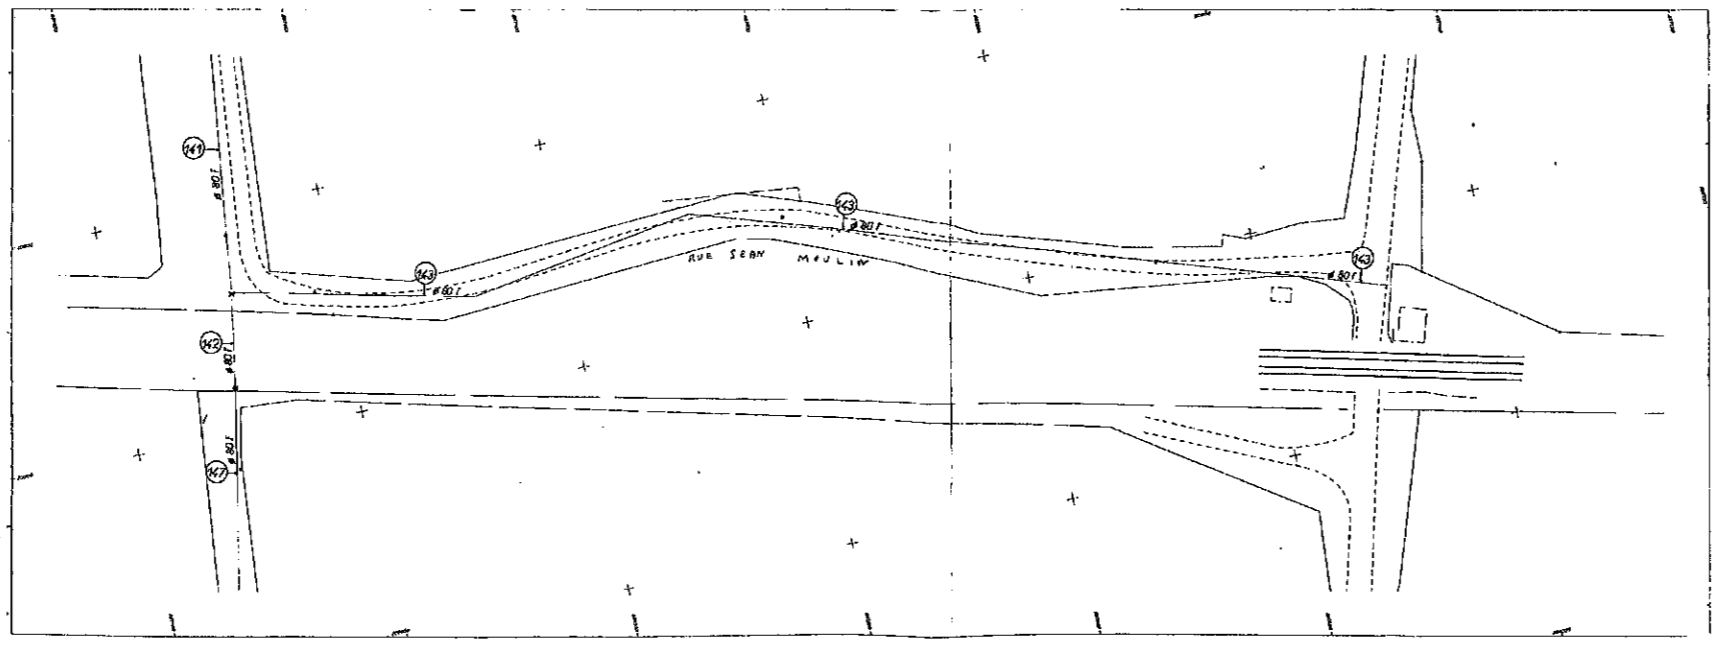

19

ATHIES-sous-LAON

Eau Potable
Réseau de Distribution


Echelle: 1/500

Rue PASTEUR
Rue Victor HUGO

Légende

- e Bouche a clé
- ⊕ Borne Incendie
- ⊞ Bouche de lavage
- ⊞ Vanne d'arrêt
- ⊞ Purge
- Bord chaussée
- Bordure type A2
- Caniveau double type CC
- Bordure type T2
- Bordure gravillonnée type T2
- Bordurette type T1
- Bordure pavée

Levé et dressé par P. GANDON, Ingénieur-E.S.G.T., Géomètre-Expert à Laon
Décembre 1991

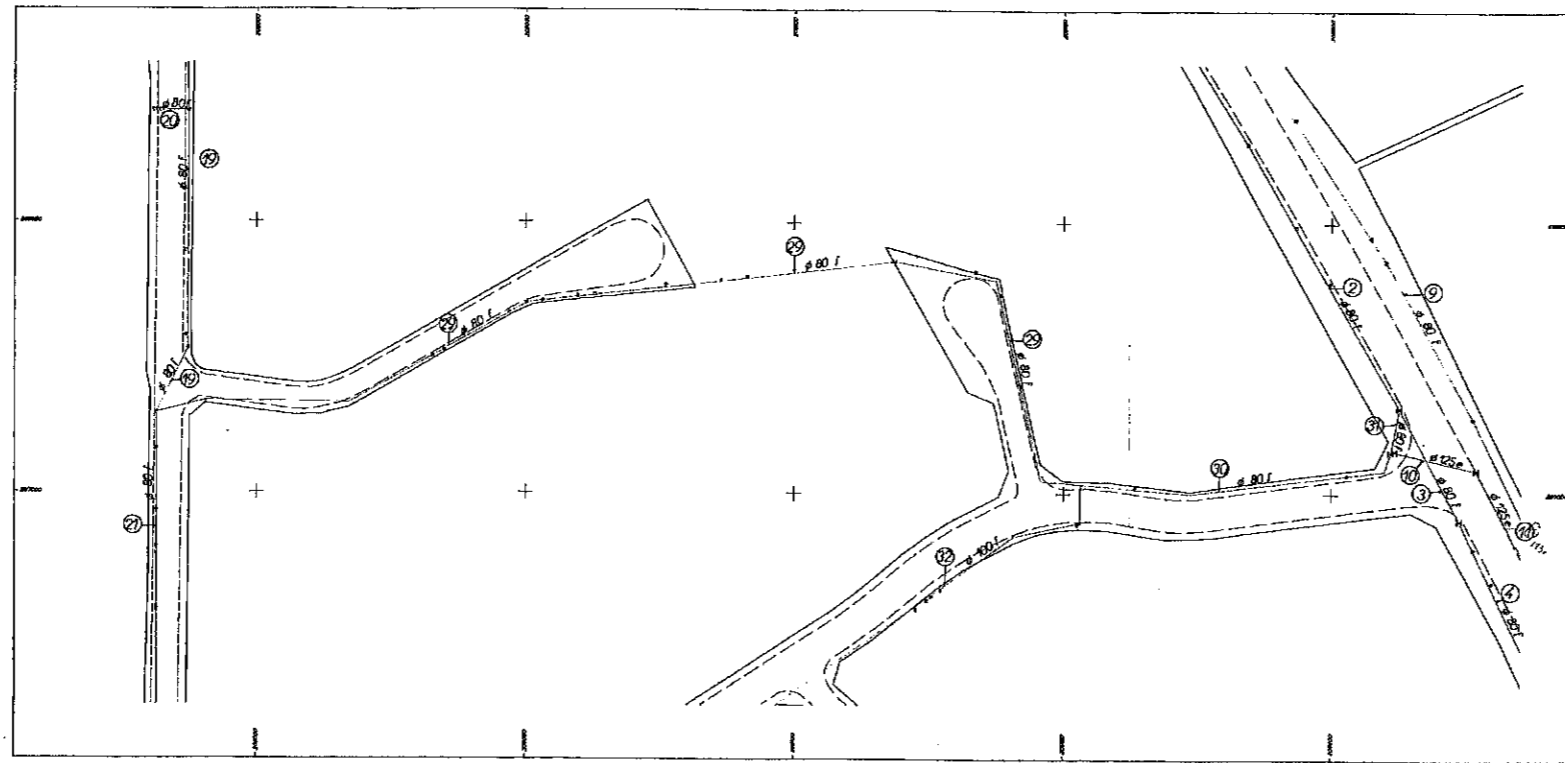

20

ATHIES-sous-LAON

Eau Potable
Réseau de Distribution

Echelle: 1/500

Rue Pierre SEMARD
Rue Marcel CACHIN
Rue Emile ZOLA
Rue Léon BLUM

Légende

- e Bouche a clé
- ⊕ Borne Incendie
- ⊞ Bouche de lavage
- ⊞ Vanne d'arrêt
- ⊞ Purge
- Bord chaussée
- Bordure type A2
- Caniveau double type CC
- Bordure type T2
- Bordure gravillonnée type T2
- Bordurette type T1
- Bordure pavée

Levé et dressé par P. GANDON, Ingénieur-E.S.G.T., Géomètre-Expert à Laon
Décembre 1991

